




USŁUGI INŻYNIERSKIE „ERG” mgr inż. Rudolf Głajcar ul. Grabowa 10, 43-450 Ustronie

Inwestycja:	WODOCIĄGOWA SIEĆ ROZDZIELCZA WRAZ Z PRZYŁĄCZAMI W USTRONIU DZIELNICA GOJE		
Inwestor:	URZĄD MIASTA USTRONIA		
PLAN PODZIAŁU OBSZARU ZAINWESTOWANIA			
Projektował:	mgr inż. DANUTA HERBÓCZKA Nr upr. projekt. 39/76/8 (Dz.U Nr 8 poz. 46) CIESZYN, ul. J. Michejdy 12		Skala: 1:500 11.02 Rys. nr: 2
mgr inż. Rudolf Głajcar specj. urządzenia sanitarne zaopatrzenia w wodę i utrzymanie czystości środowiska			

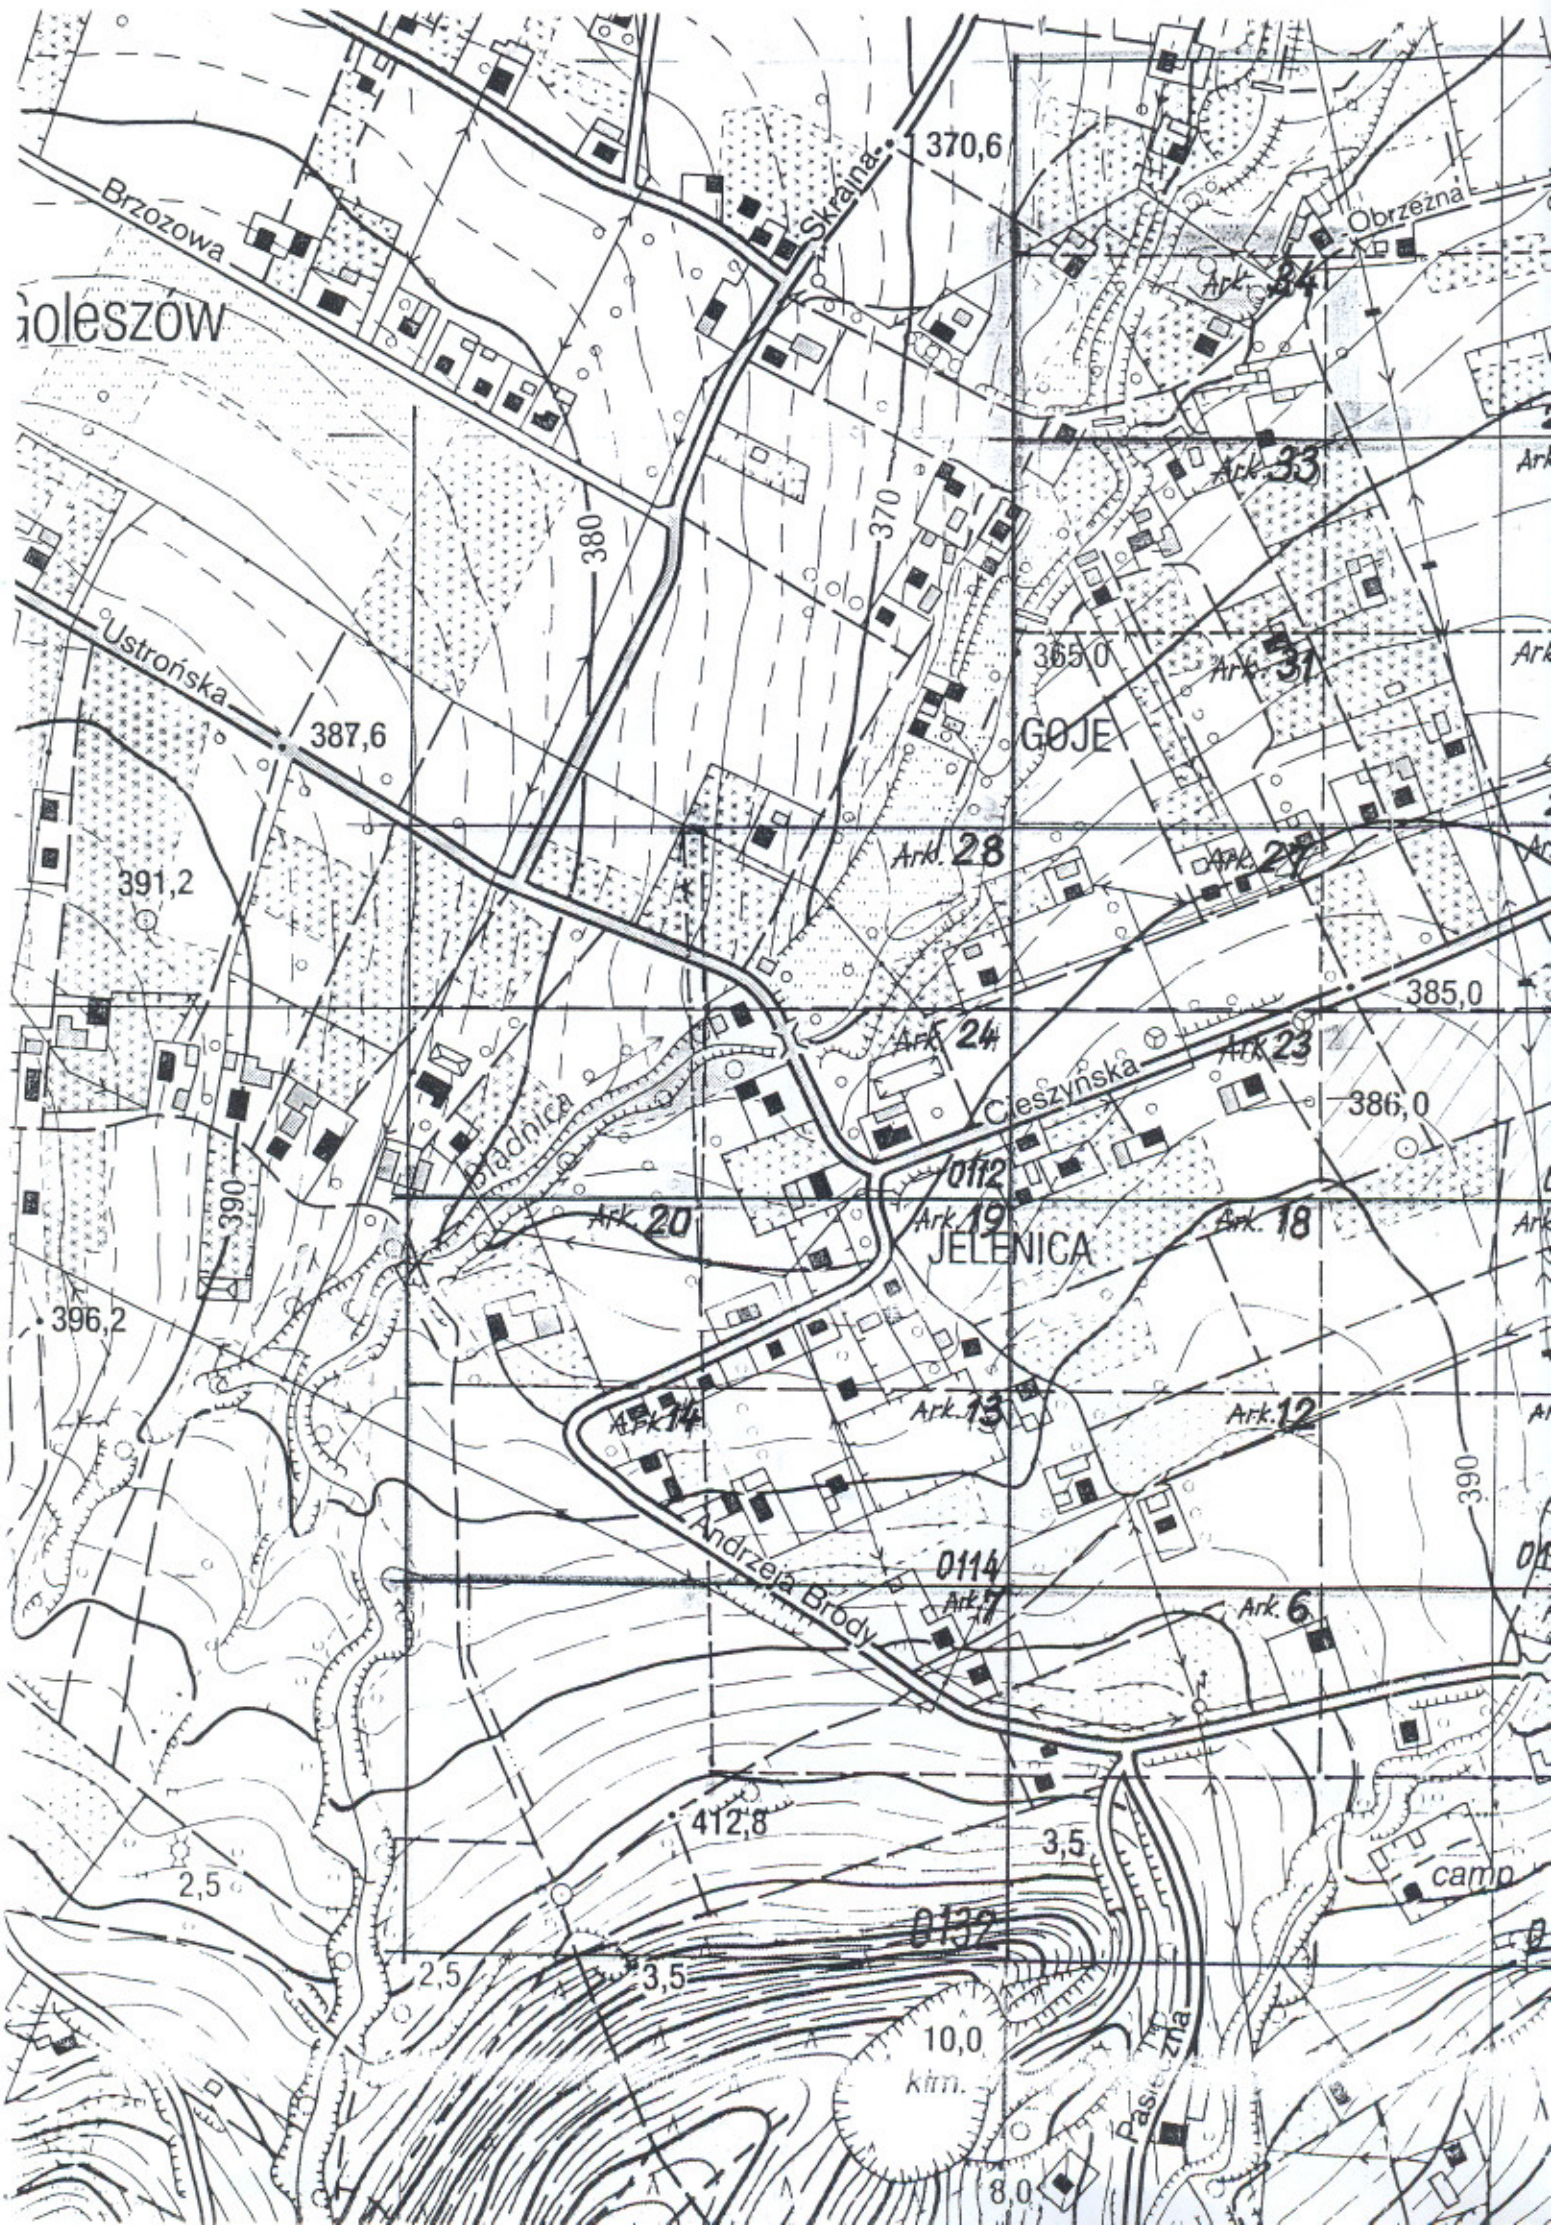

Górnośląska Spółka Gazownictwa Sp. z o.o.
w Zabrze
Oddział Zakład Gazowniczy w Zabrze
Rejon Gazowniczy w Bielsku-Białej
ROZDZIELNIA GAZU SKOCZÓW
Punkt Obsługi Klienta w Ustroniu
43-450 Ustron, ul. Jana Wantuły 47
NIP 648-29-70-812 tel. (0 33) 854 20 19, 854 22 29

Pracownik Techniczny
Punktu Obsługi Klienta w Ustroniu

Krzysztof Janik

14.02.2003

TELEKOMUNIKACJA POLSKA S.A.
DZIAŁ UTRZYMANIA SYSTEMÓW
I URZĄDZEŃ DOSTĘPOWYCH NR 8
w Cieszynie
PASZPORTYZACJA
USTROŃ, ul. Słoneczna 11
tel. (033) 852-32-11, fax (033) 854-55-95
DZIAŁ UTRZYMANIA SYSTEMÓW
I URZĄDZEŃ DOSTĘPOWYCH NR 6
w Cieszynie

na oznaczonym planie sieć nad i podziemną:

- 1) nie występuje
- 2) naniesiona kolorem

Ustron, dnia 20 LUT. 2003

Skrzyżowania i zbliżenia projektowanych urządzeń
z urządzeniami TP S.A. powinny być wykonane
zgodnie z normą zakładową ZN-96/TP S.A.-004.

W celu dokładnej lokalizacji tras urządzeń
teletechnicznych należy przeprowadzić ręcznie
przekopy kontrolne w obecności pracownika

Działu Utrzymania Systemów
Urządzeń Dostępowych nr 8 w Cieszynie
tel. kom. 854 55 67

uwagi podano na rys nr 3/1

Uzgodnienie ważne 1 rok

Cieszyn, dnia 20 LUT. 2003
SP d/s Przygotowania Remontów
i Dokumentacji
INSTRUMENTOR

Monika Graś

397.4
BESKIDZKA ENERGETYKA S.A.
ul. Batorego 17a, 43-300 Bielsko-Biala
NIP 547 - 005 - 27 - 35
ZAKŁAD ENERGETYCZNY CIESZYN
ul. Frysztańska 50, 43-400 CIESZYN
Tel. 8572-600, Fax 8572-702

PRZEC OKREŚLONY NA PLANIE
TEREN ~~NE~~ PRZEBIEGAJĄ ~~ZADNE~~
PODZIEMNE LINIE
ELEKTROENERGETYCZNE

Przez określony na planie teren
przebiegają podziemne linie
elektroenergetyczne

..... linie kablowe n.n.
..... linie kablowe S.N

uwagi podano na rys nr. 3/1
UZGODNIENIE
jest ważne 1 rok

Cieszyn 17 LUT. 2003

TECHNIK
d/s Eksploatacji
Miroslaw Szafter


1-d-2

Powierzchnia:

Woj: bielskie
Miasto: Ustron

Wodociągi Ziemi Cieszyńskiej
Spółka z o.o.
ul. Myśliwska 10
43-450 USTRONŃ
DZIAŁ TECHNICZNY

A.

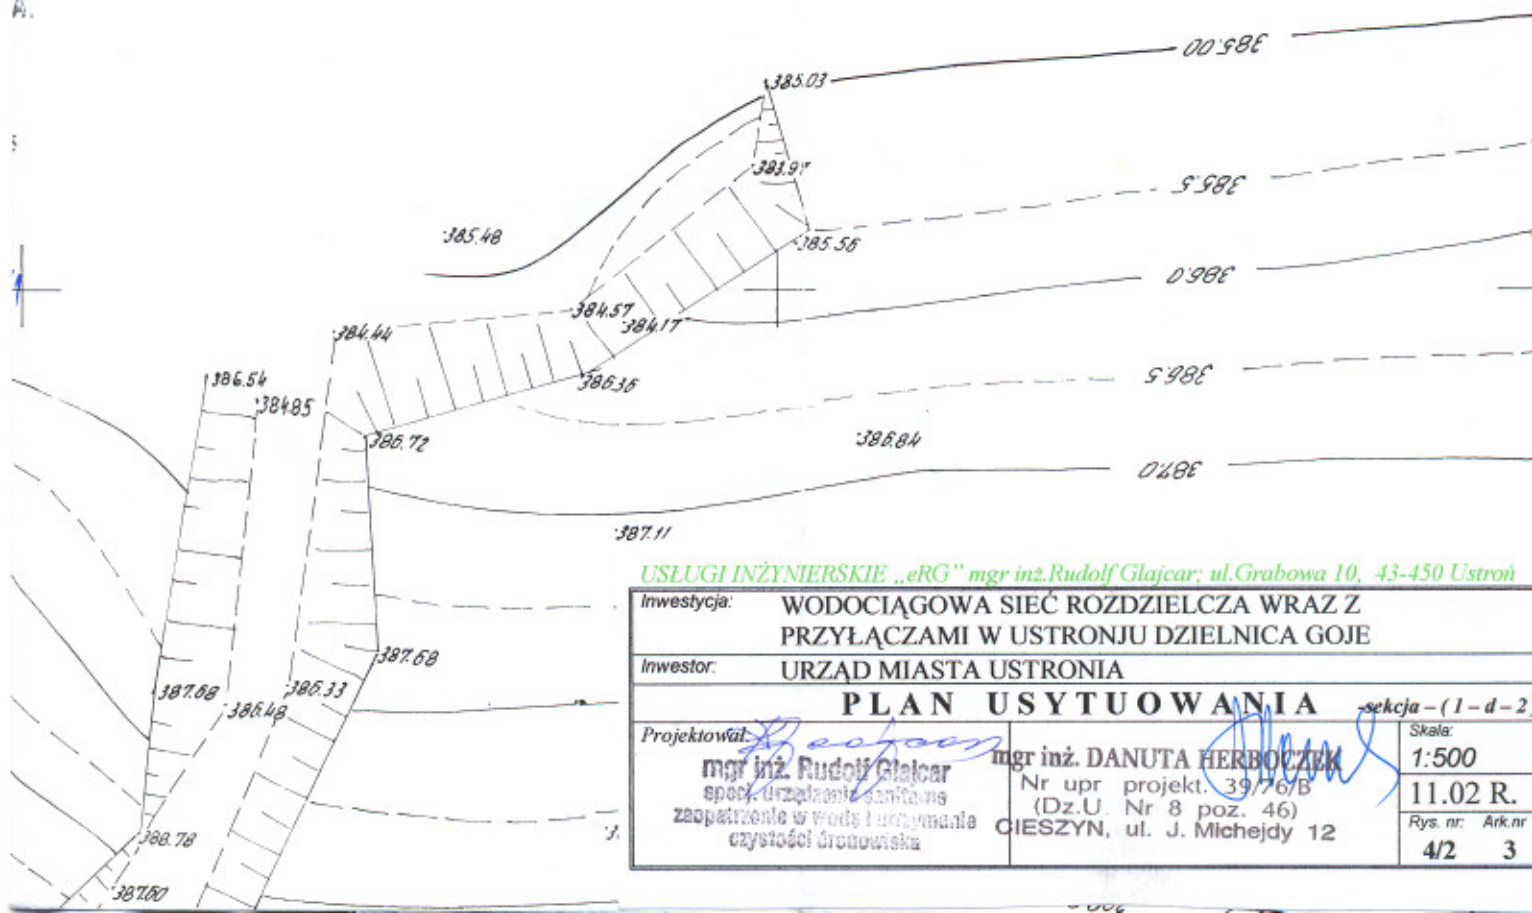

USŁUGI INŻYNIERSKIE „eRG” mgr inż. Rudolf Głajcar; ul. Grabowa 10, 43-450 Ustroń

Inwestycja: WODOCIĄGOWA SIEĆ ROZDZIELCZA WRAZ Z
PRZYŁĄCZAMI W USTRONJU DZIELNICA GOJE

Inwestor: URZĄD MIASTA USTRONIA

PLAN USYTUOWANIA sekcja - (1-d-2)

Projektował: *R. Głajcar*
mgr inż. Rudolf Głajcar
spec. urządzeń sanitarnych
zaopatrzenie w wodę i oczyszczanie
czystości drenażowej

D. Herboćzek
mgr inż. DANUTA HERBOCZEK
Nr upr. projekt. 39/76/B
(Dz.U. Nr 8 poz. 46)
CIESZYN, ul. J. Michejdy 12

Skala:
1:500
11.02 R.
Rys. nr: Ark. nr
4/2 3

tarczy ark. nr 9 (rys. 8/1)

tarczy ark. nr 4 (rys. 4/3)

BESKIDZKA ENERGETYKA S.A.
ul. Batorego 17a, 43-300 Bielsko-Biała
NIP 547-005-27-35
ZAKŁAD ENERGETYCZNY CIESZYN
ul. Fryszacka 50, 43-400 CIESZYN
Tel. 8572-600, Fax 8572-702

PRZEZ OKREŚLONY NA PLANIE
TEREN NIE PRZEBIEGAJĄ ŻADNE
PODZIEMNE LINIE
ELEKTROENERGETYCZNE

Uwagi podano na nr nr. 3/1
UZGODNIENIE
jest ważne 1 rok

Cieszyn 17 LUT. 2003

TECHNIK
d/s Elektroenergetyki
Miroslaw Szatko


TELEKOMUNIKACJA POLSKA
DZIAŁ UTRZYMANIA SYSTEMÓW
I URZĄDZEŃ DOSTĘPOWYCH NF
w Cieszynie
PASZPORTYZACJA
USTRONIA, ul. Słoneczna 11
tel. (033) 852-32-11, fax (033) 854-55

Przez określony na planie teren
nie przebiegają żadne podziemne
urządzenia telekomunikacyjne
Uwagi podano na rys nr

Uzgodnienie ważne 1 rok
Cieszyn, dnia 20 LUT. 2003
SP d/s Przygotowania Remontów
i Dokumentacji
INSTRUKTOR
Monika Gaś

Górnoląska Spółka Gazownictwa Sp. z o.o.
w Zabrze
Oddział Zakład Gazowniczy w Zabrze
Rejon Gazowniczy w Bielsku-Białej
ROZDZIELNIA GAZU SKOCZÓW
Punkty Obsługi Klienta w Ustroniu
43-400 Ustronie, ul. Jana Wąsury 47
NIP 848-22-00-518 tel. (0 33) 854-22 19, 854 22 29

Pracownik Techniczny 389.09
Punktu Obsługi Klienta w Ustroniu
390.69
Krystian Janik
16.02.2003.

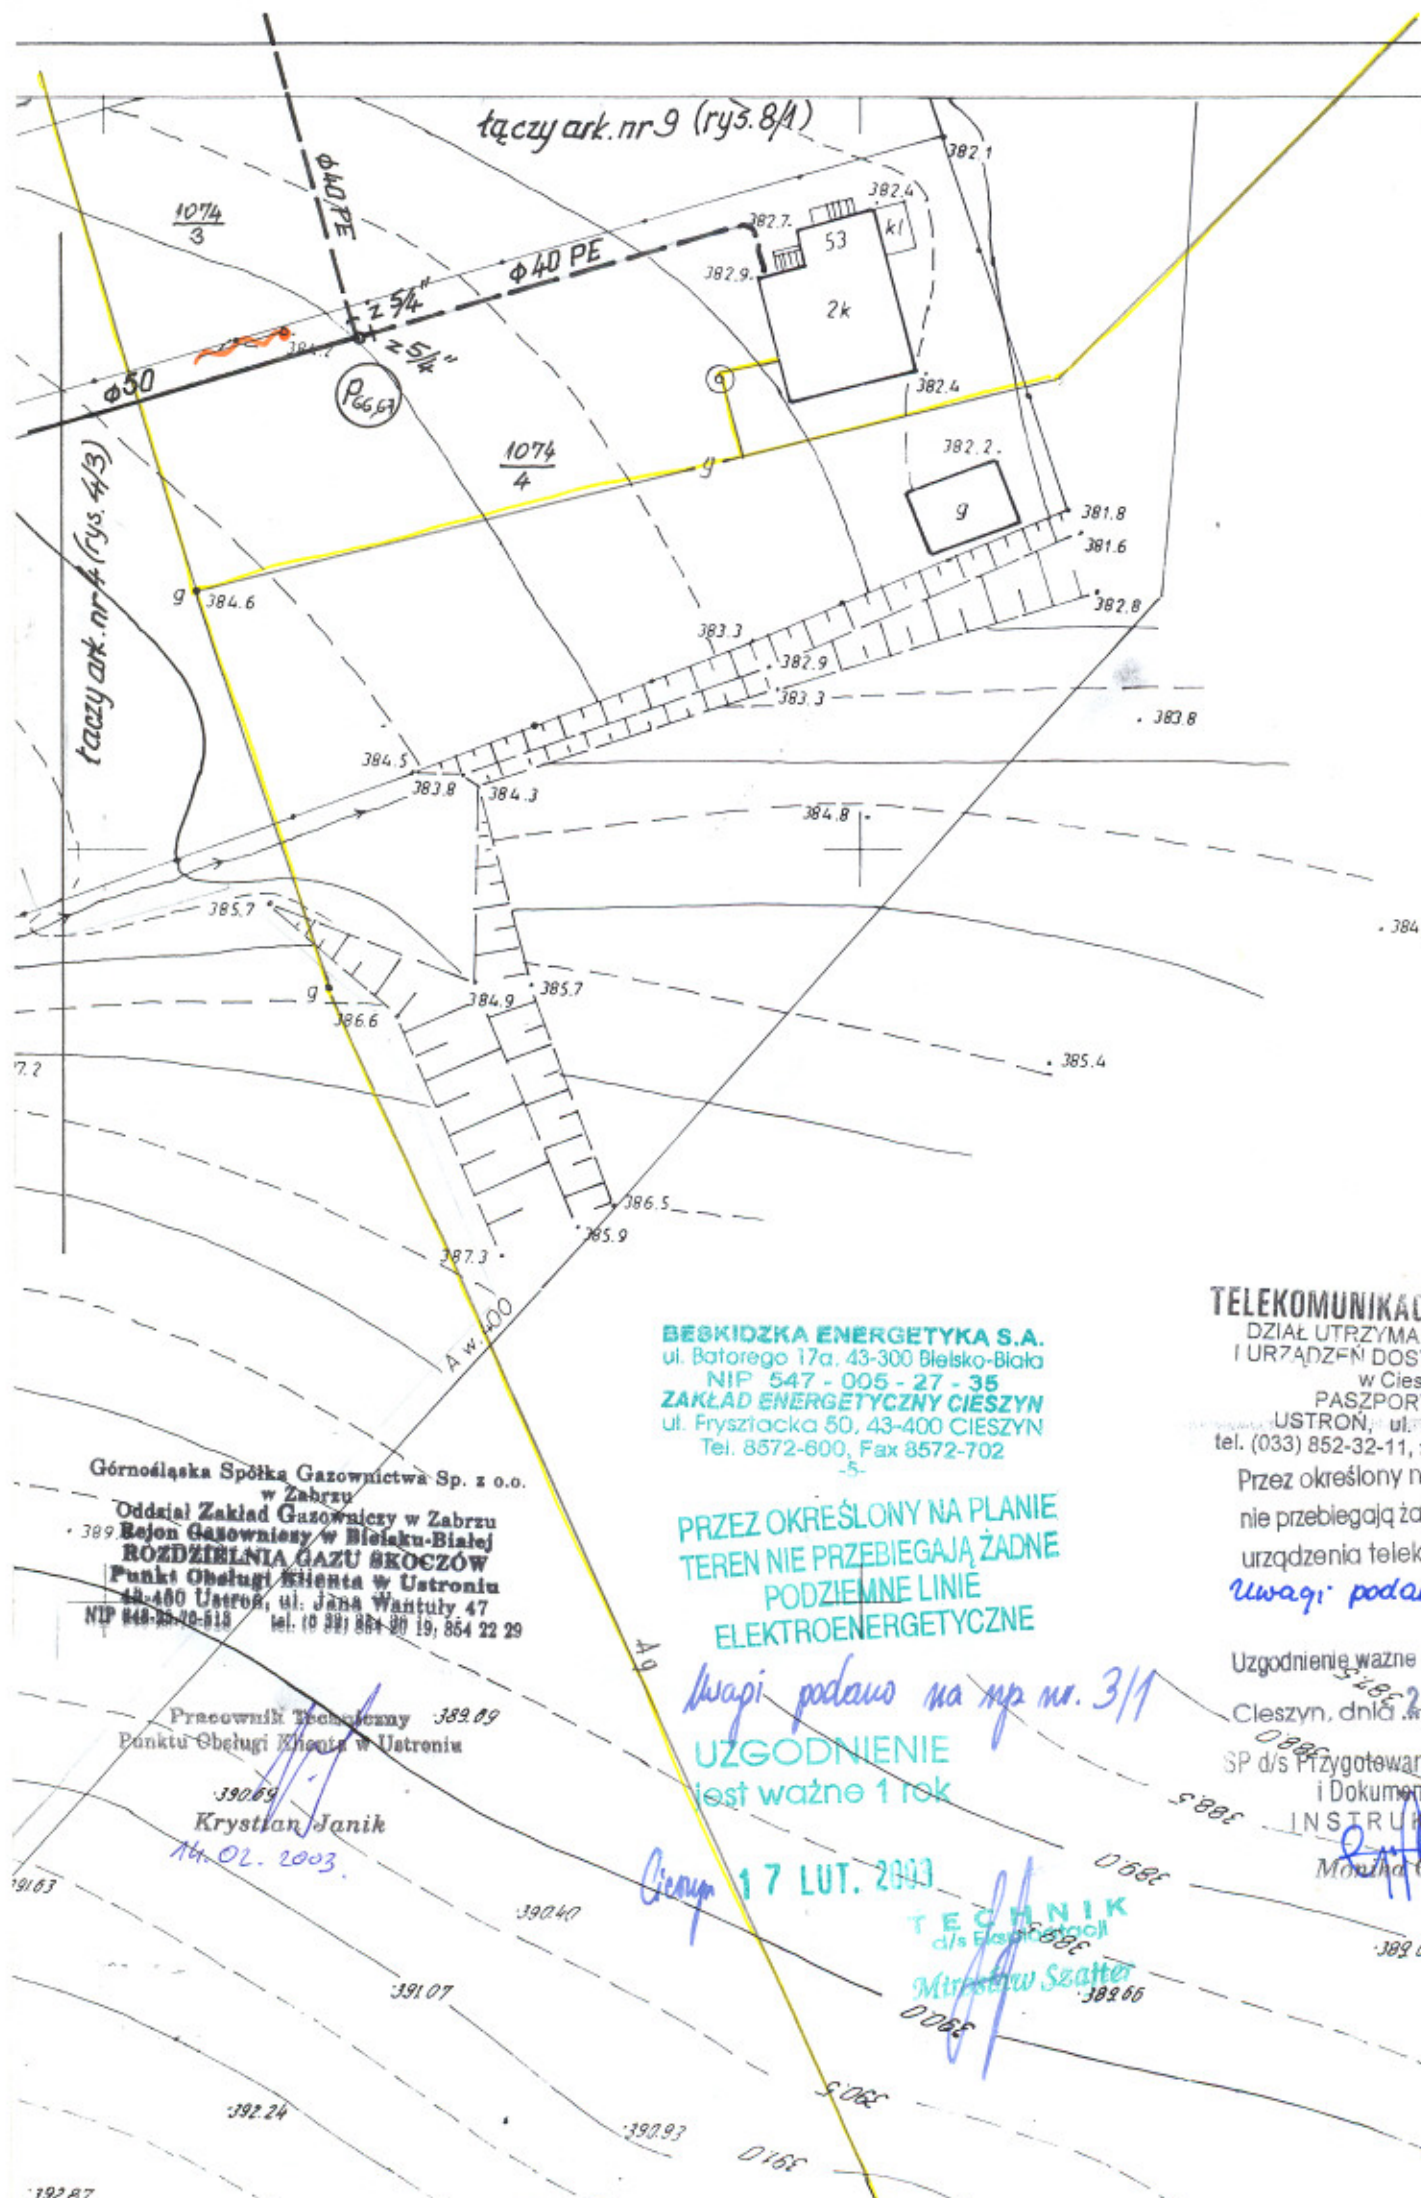

ark.nr 10 (rys. 8/2)

TELEKOMUNIKACJA POLSKA S.A.
DZIAŁ UTRZYMANIA SYSTEMÓW
I URZĄDZENI DOSTĘPOWYCH NR 8
w Cieszynie
PASZPORTYZACJA
USTRON, ul. Słoneczna 11
tel. (033) 852-32-11, fax (033) 854-55-95

Przez określony na planie teren
nie przebiegały żadne podziemne
urządzenia telekomunikacyjne

Uzgodnienie ważne *1 rok*

Cieszyn, dnia *2.0.10.2003*

SP d/s Przygotowania Remontów
i Dokumentacji
INSTRUKTOR

Monika Gaś

Wodociągi Ziemi Cieszyńskiej
Spółka z o.o.
ul. Myśliwska 10
43-450 USTRON
DZIAŁ TECHNICZNY

USŁUGI INŻYNIERSKIE „eRG” mgr inż. Rudolf Głajcar; ul. Grabowa 10, 43-450 Ustron

Inwestycja:	WODOCIĄGOWA SIĘĆ ROZDZIELCZA WRAZ Z PRZYŁĄCZAMI W USTRONIU DZIELNICA GOJE		
Inwestor:	URZĄD MIASTA USTRONIA		
PLAN USYTUOWANIA -sekcja - (1-d-2)			
Projektował:	mgr inż. DANUTA HERBACZEK Nr upr. projekt. 39/76/B (Dz.U. Nr 8 poz. 46) CIESZYN, ul. J. Michejdy 12		Skala: 1:500 11.02 R. Rys. nr. Ark.nr 4/3 4
mgr inż. Rudolf Głajcar spec. w dziedzinie sanitarna zaopatrzenie w wodę i utrzymanie czystości środowiska			

łączy ark.nr 1 (rys. 4/1)

Łączy ark. nr 5 (rys. 5/1)

BESKIDZKA ENERGETYKA S.A.
ul. Batorego 17a, 43-300 Bielsko-Biala
NIP 547-005-27-35
ZAKŁAD ENERGETYCZNY CIESZYN
ul. Fryzwicka 50, 43-400 CIESZYN
Tel. 8572-600, Fax 8572-702

PRZECZ OKREŚLONY NA PLANIE
TEREN NIE PRZEBIEGAJĄ ŻADNE
PODZIEMNE LINIE
ELEKTROENERGETYCZNE
Uwagi podano na rys.

UZGODNIENIE
jest ważne 1 rok


Gusyn 17 LUT. 2003

TECH
C/S Eksp
Mirosław


Górnoląska Spółka Gazownictwa Sp. z o.o.
w Zabrze
Oddział Zakład Gazowniczy w Zabrze
Rejon Gazowniczy w Bielsku-Białej
ROZDZIELNIA GAZU SKOCZÓW
Punkt Obsługi Klienta w Ustroniu
43-460 Ustron, ul. Jana Wąntuły 47
NIP 648-23-70-513 tel. (0 32) 854 20 19, 854 22 29

Pracownik Techniczny
Punktu Obsługi Klienta w Ustroniu

Krystian Janik
14.02.2003

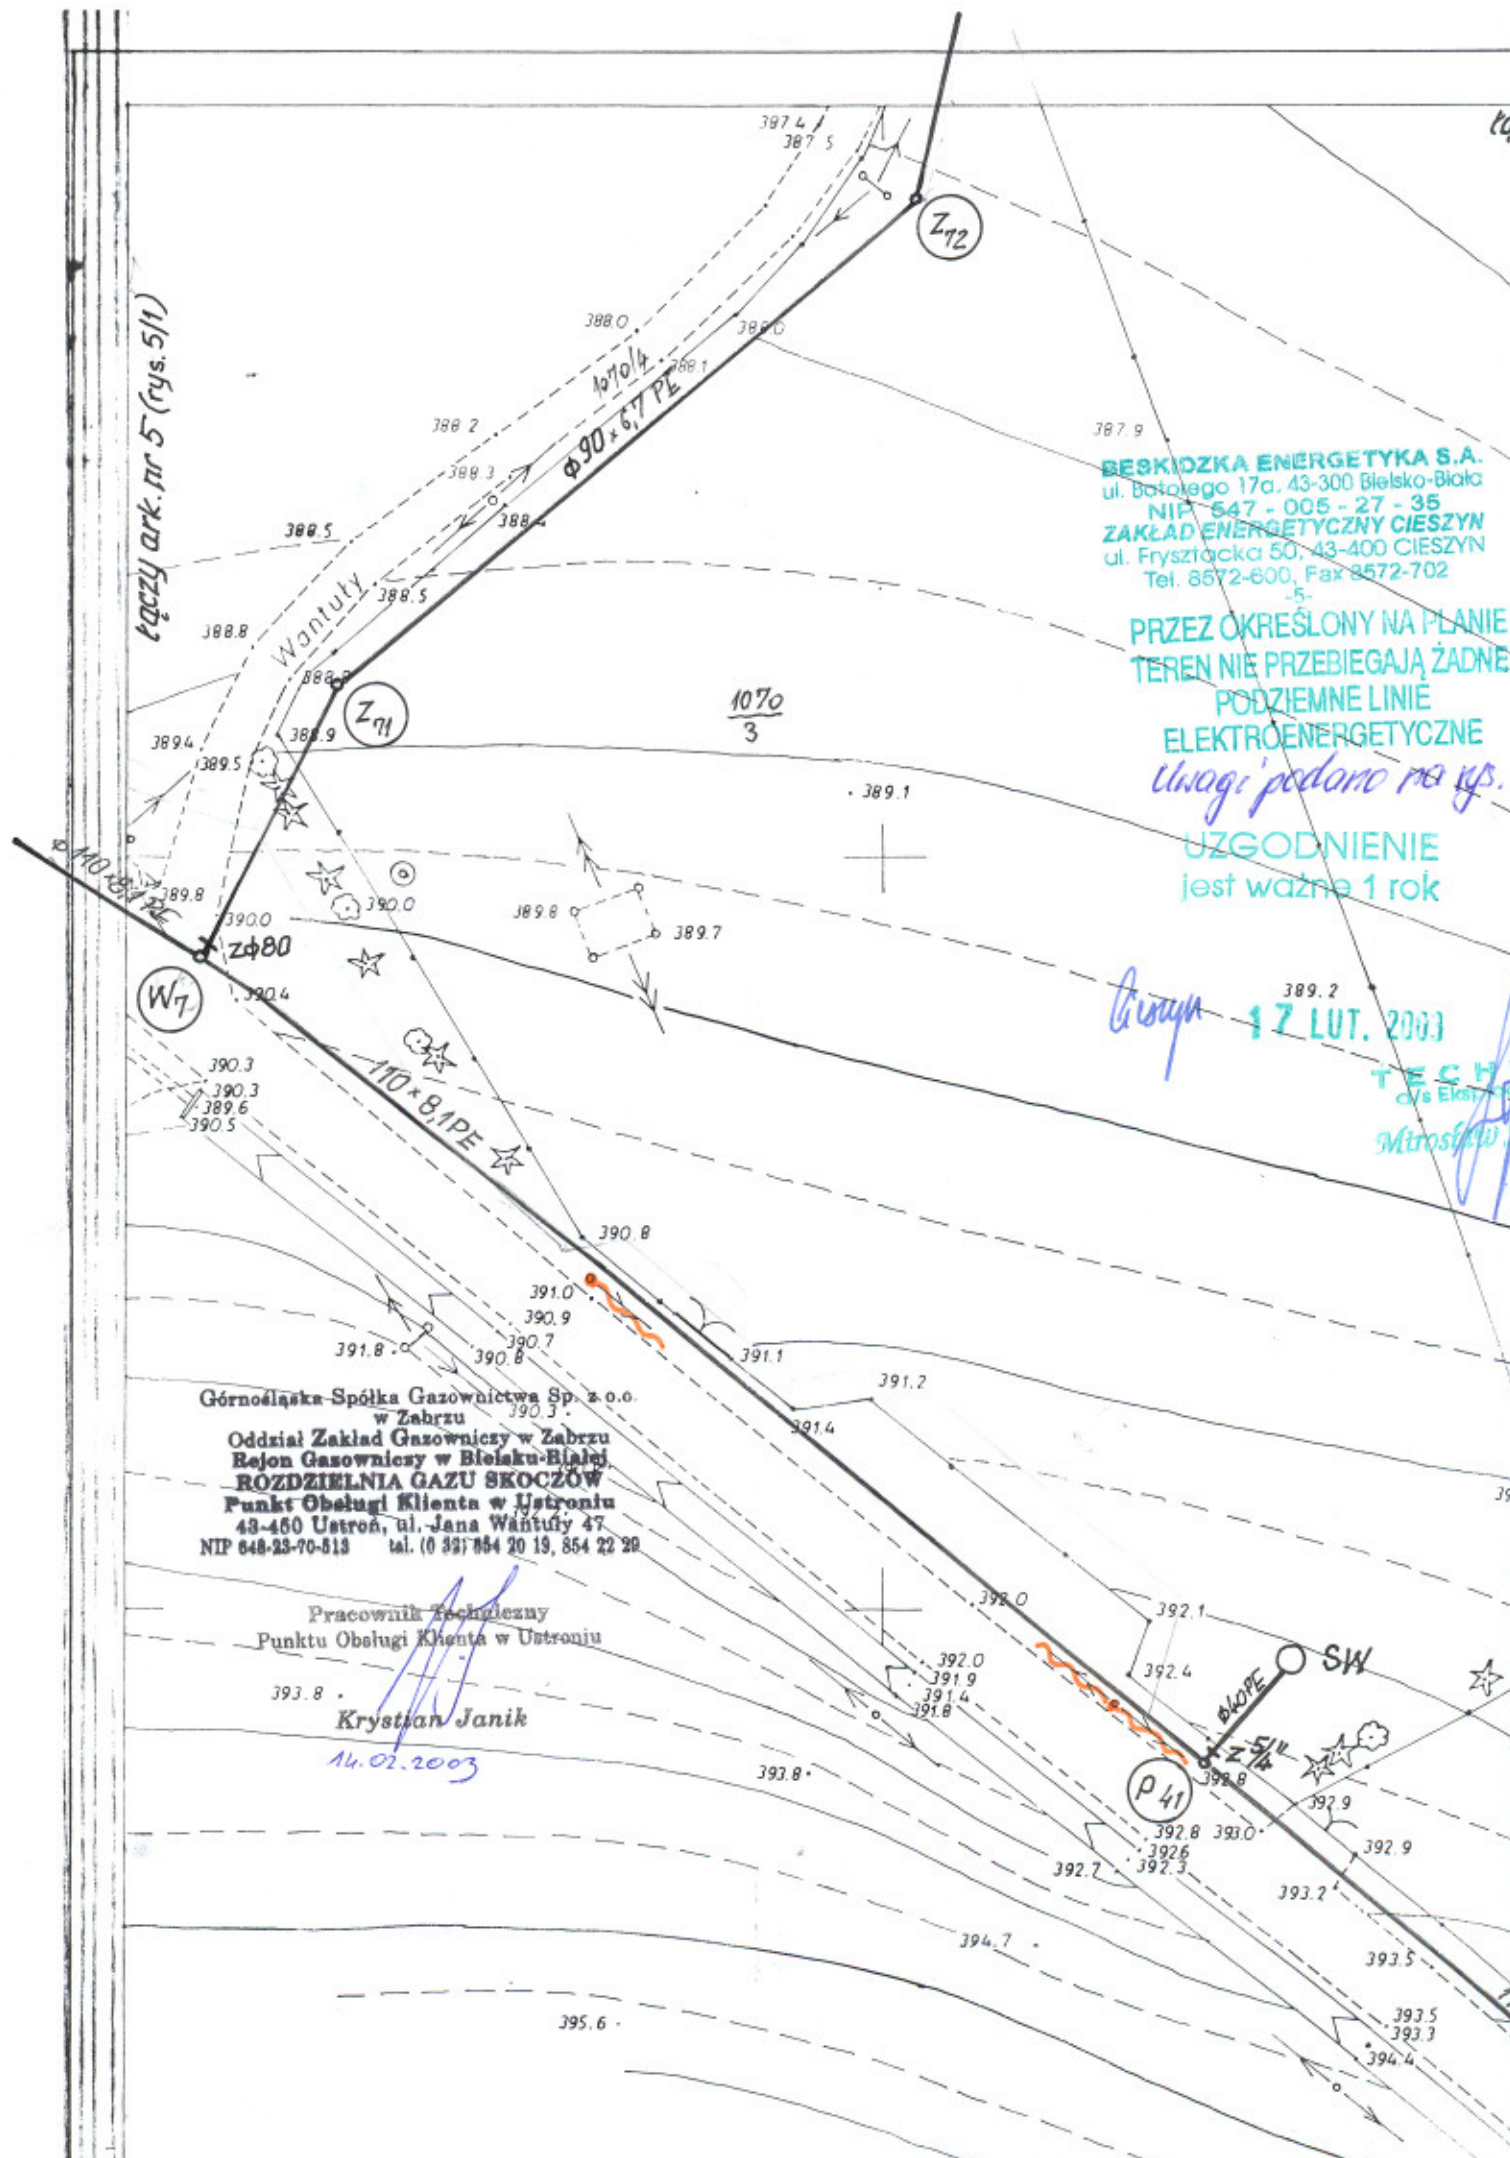

11 (rys. 9/1)

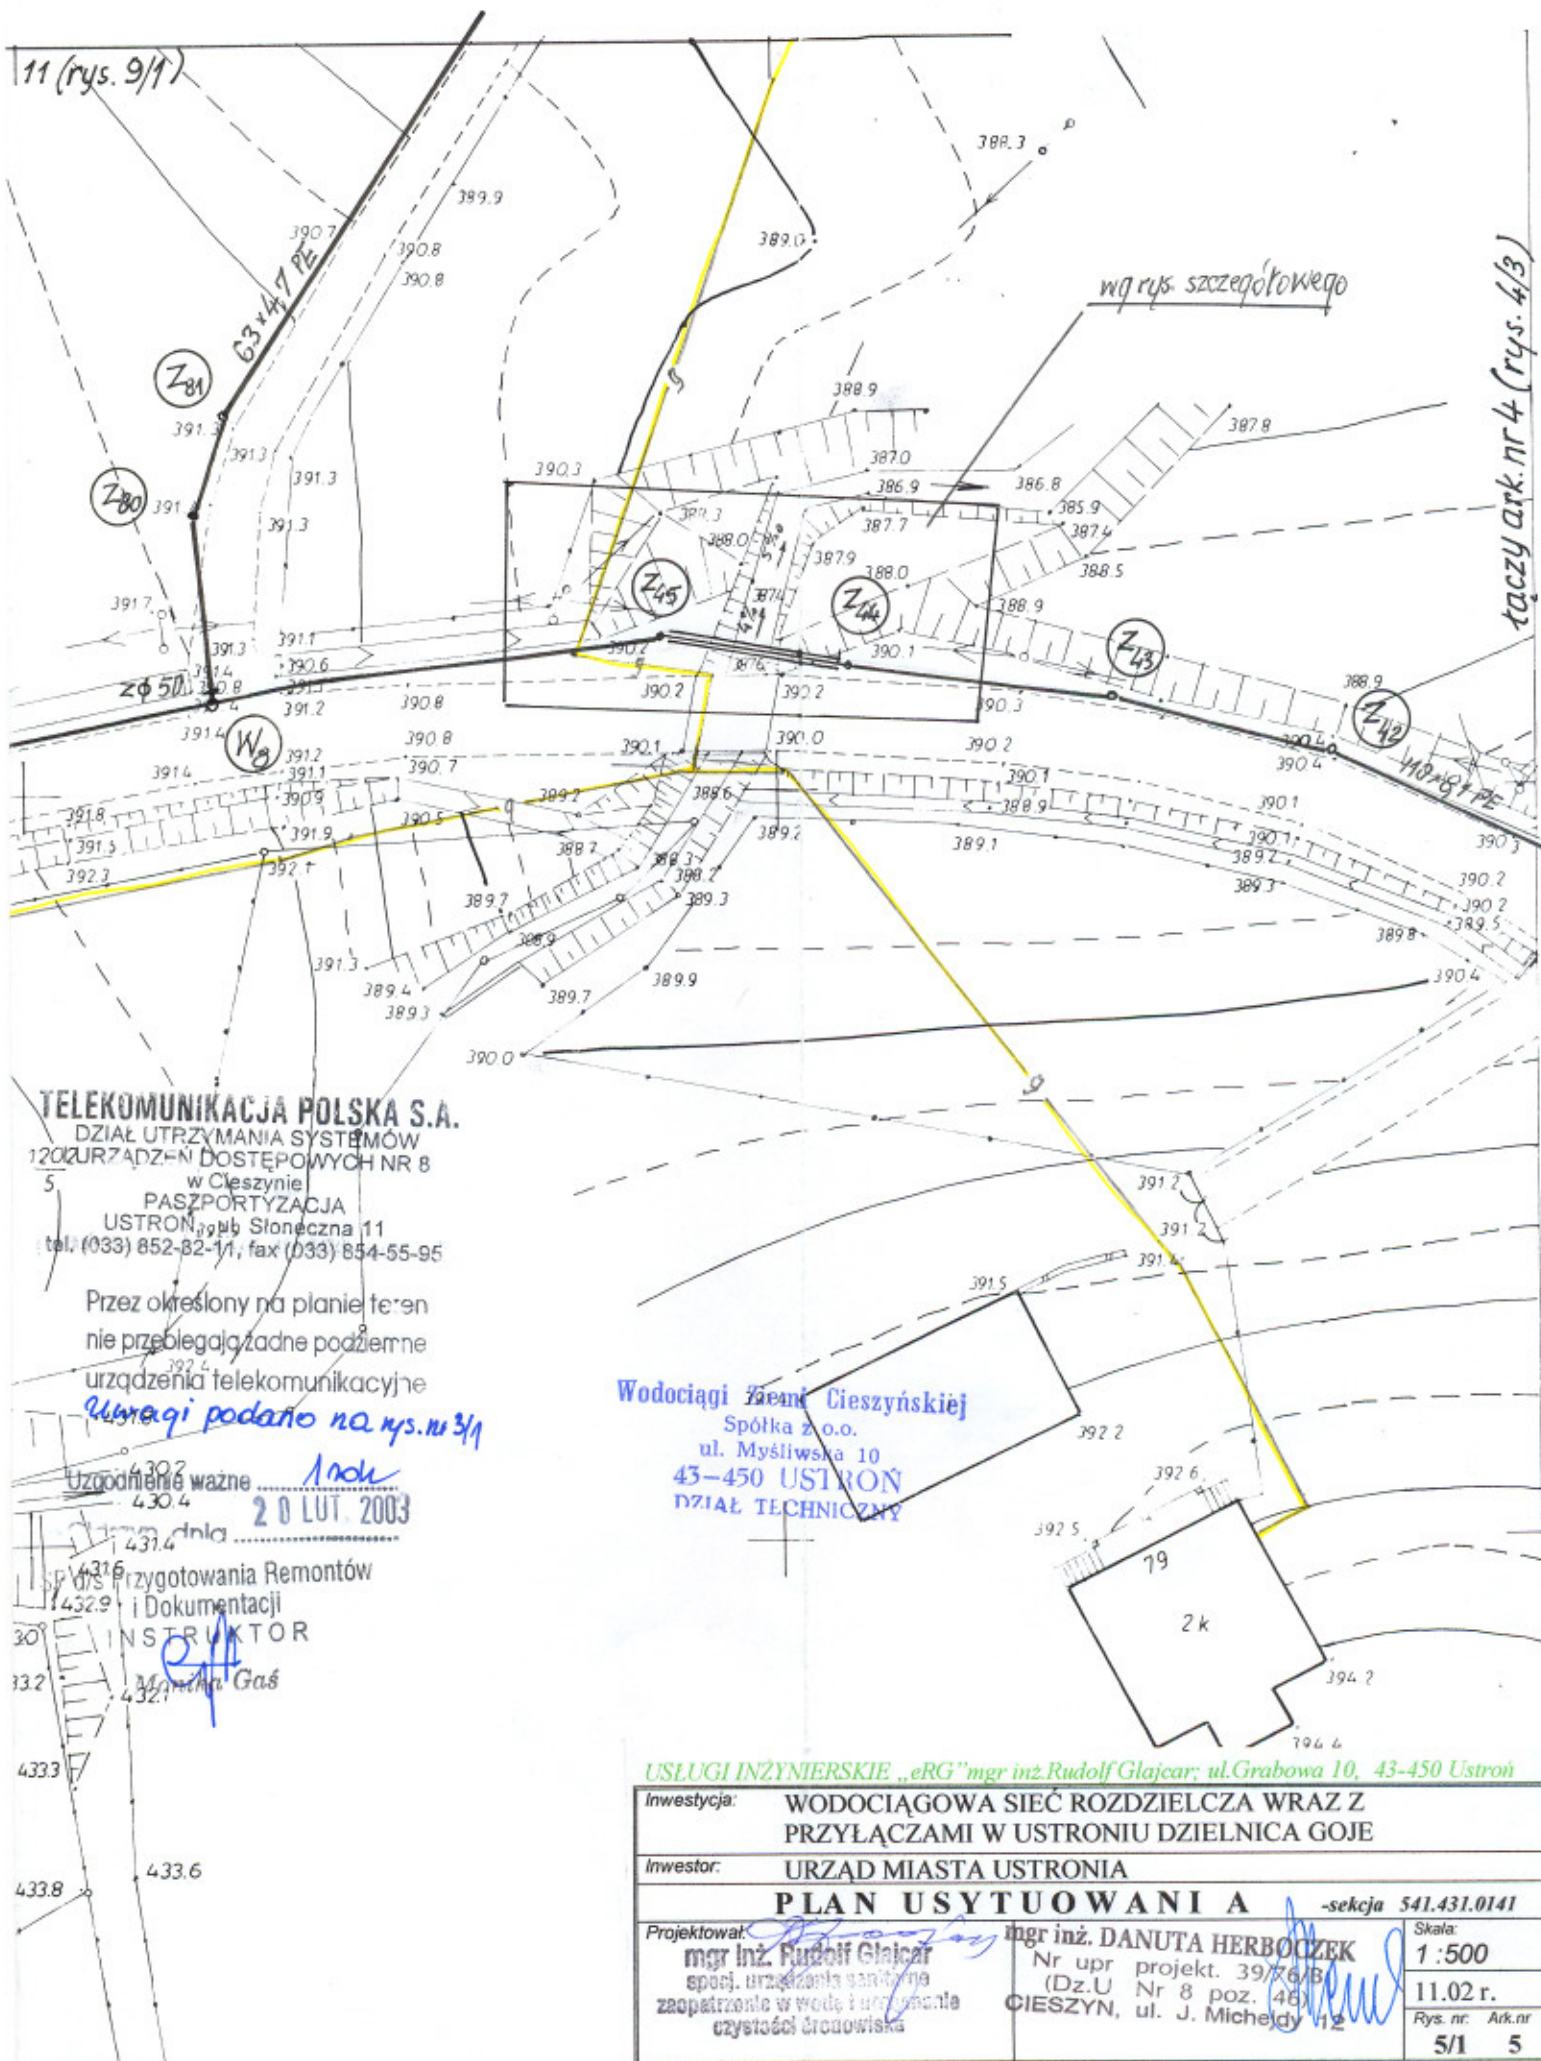

TELEKOMUNIKACJA POLSKA S.A.

DZIAŁ UTRZYMANIA SYSTEMÓW
120 URZĄDZENI DOSTĘPOWYCH NR 8

w Cieszylinie
PASZPORTYZACJA
USTRONI, ul. Słoneczna 11
tel. (033) 852-82-11; fax (033) 854-55-95

Przez określony na planie teren
nie przebiegają żadne podziemne
urządzenia telekomunikacyjne

Uwagi podano na rys. nr 3/1


Uzgodnienie ważne *Indu*
20 LUT. 2003

Spółka z o.o.
ul. Myśliwska 10
43-450 USTRŃ
DZIAŁ TECHNICZNY

USŁUGI INŻYNIERSKIE „eRG” mgr inż. Rudolf Glajcar; ul. Grabowa 10, 43-450 Ustronie

Inwestycja:	WODOCIĄGOWA SIEĆ ROZDZIELCZA WRAZ Z PRZYŁĄCZAMI W USTRONIU DZIELNICA GOJE		
Inwestor:	URZĄD MIASTA USTRONIA		
PLAN USYTUOWANIA		-sekcja 541.431.0141	
Projektował:	mgr inż. DANUTA HERBOCZEK	Skala:	
mgr inż. Rudolf Glajcar specj. urządzenia sanitarne zasp. woda i uzd. wodne czystości środowiska	Nr upr. projekt. 39/76/B (Dz.U. Nr 8 poz. 46) CIESZYN, ul. J. Michalskiego 12	1:500	
		11.02 r.	
		Rys. nr:	Ark. nr
		5/1	5

STRON

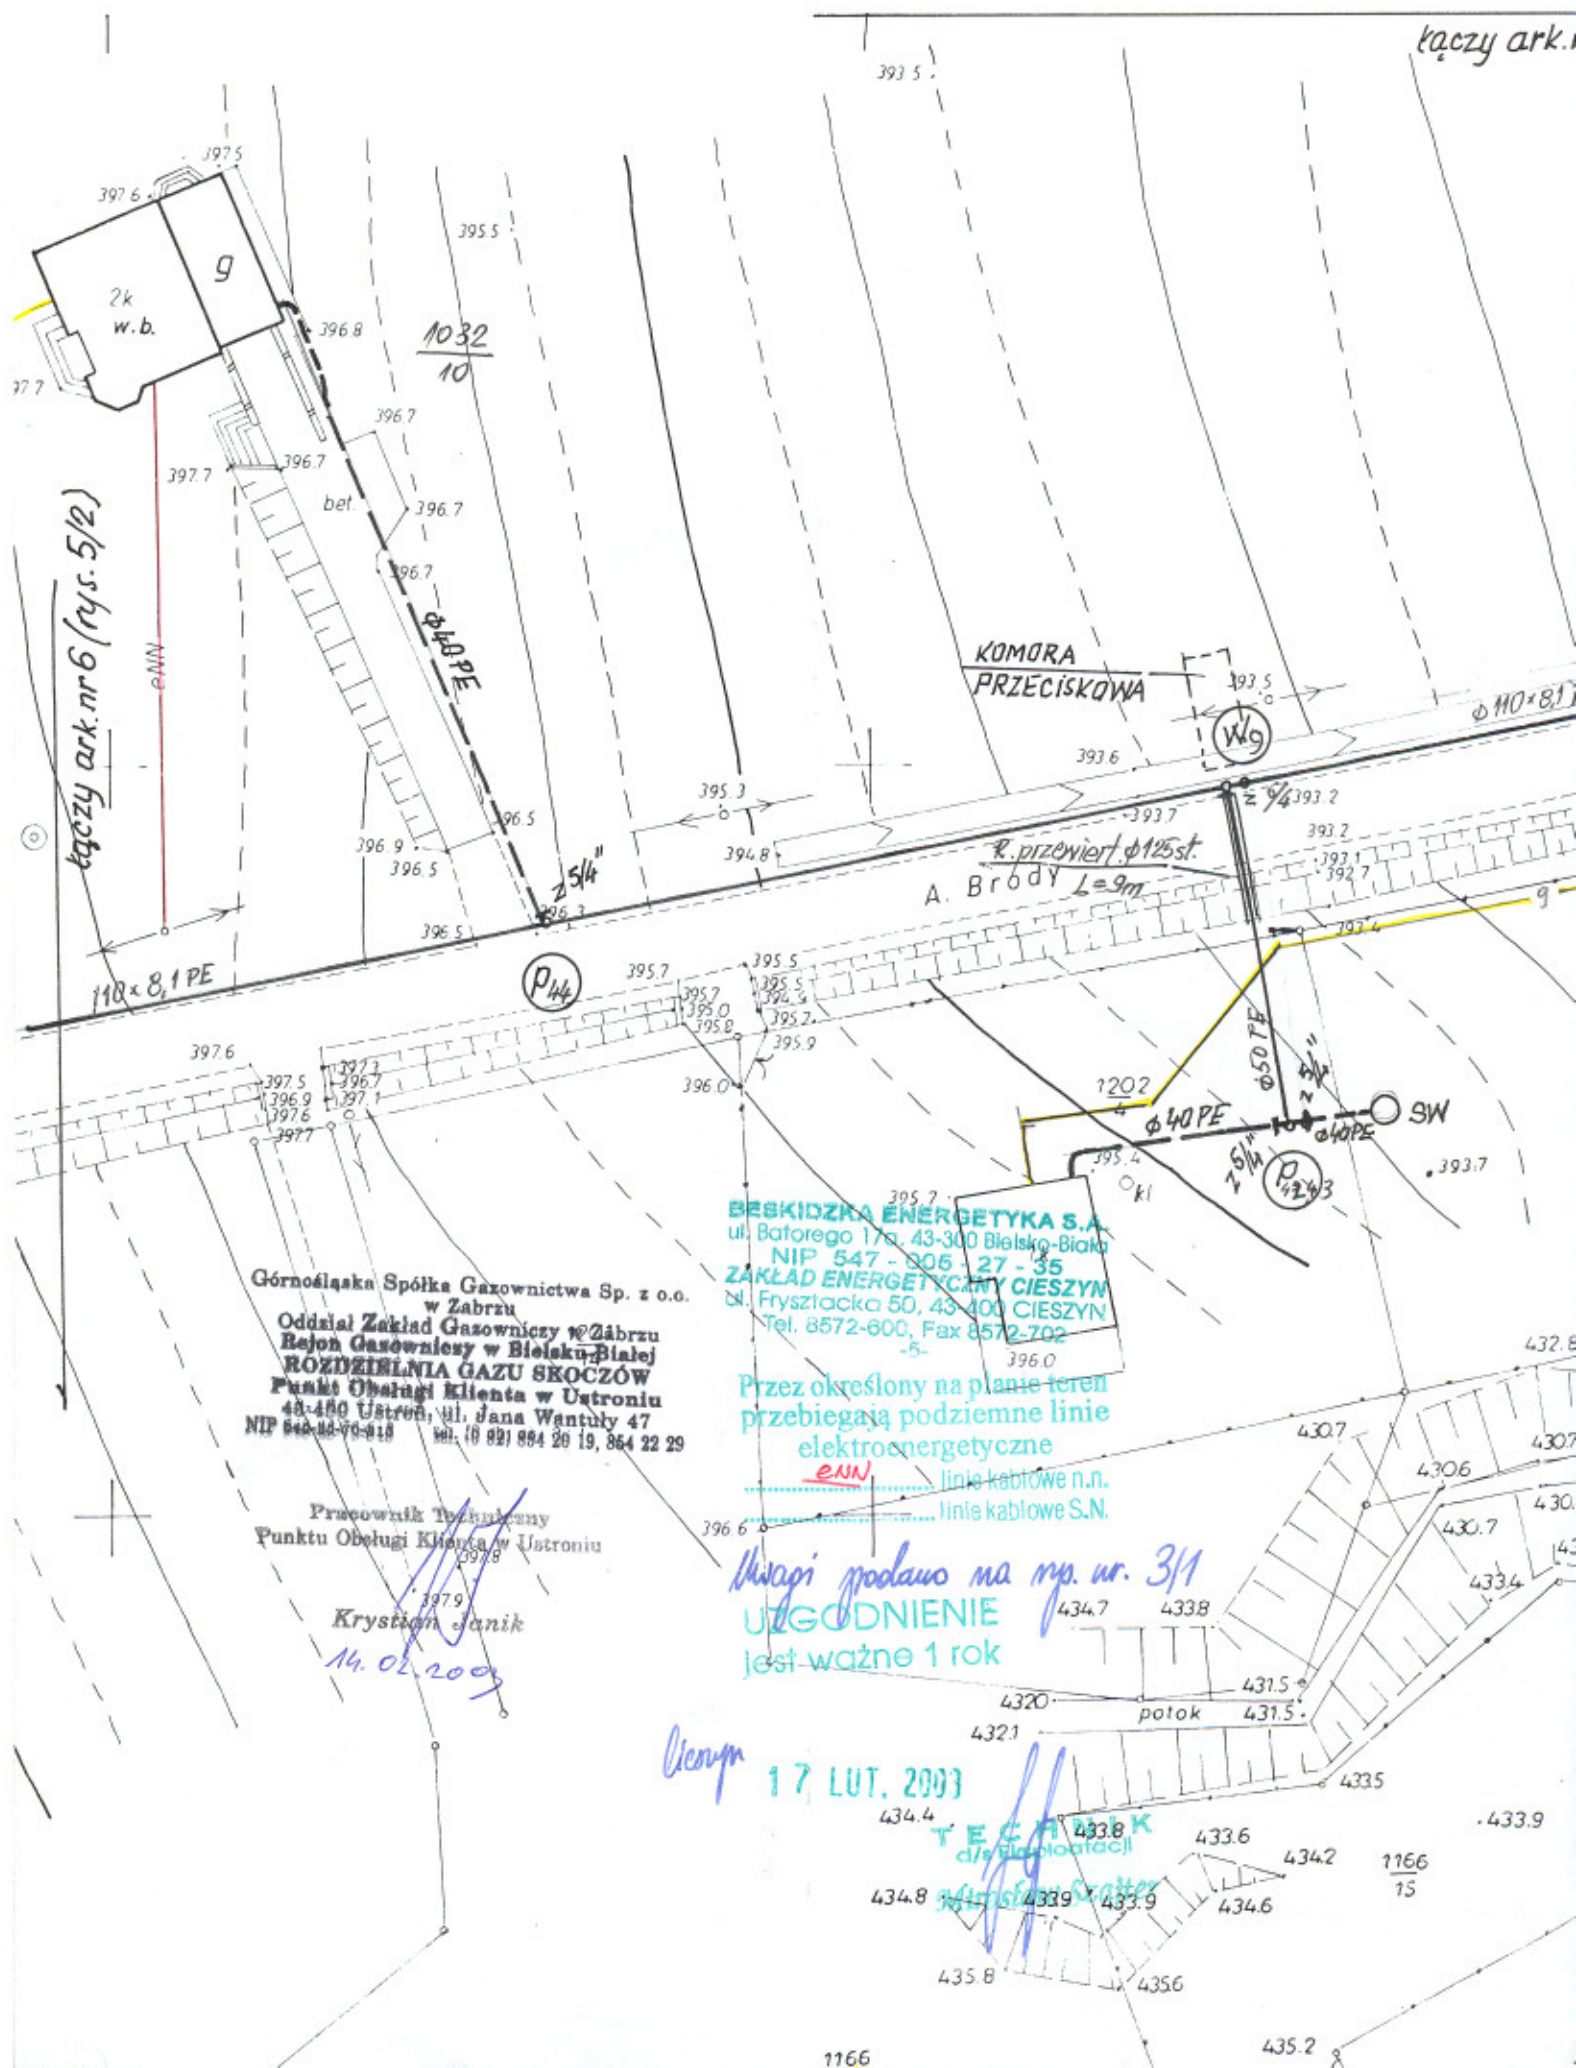

łączy ark.

łączy ark. nr 6 (rys. 5/2)

Górnoślaska Spółka Gazownictwa Sp. z o.o.
w Zabrze
Oddział Zakład Gazowniczy w Zabrze
Rejon Gazowniczy w Bieleku-Białej
ROZDZIELNIA GAZU SKOCZÓW
Punkt Obsługi Klienta w Ustroniu

Pracownik Techniczny
Punktu Obsługi Klienta w Ustroniu

Krzysztof Janik
14.02.2003

BESKIDZKA ENERGETYKA S.A.
ul. Batorego 17a, 43-300 Bielek-Biała
NIP 547-006-27-35
ZAKŁAD ENERGETYCZNY CIESZYN
ul. Frysztańska 50, 43-400 CIESZYN
Tel. 8572-600, Fax 8572-702

Przez określony na planie teren
przebiegają podziemne linie
elektroenergetyczne
..... linie kablowe n.n.
..... linie kablowe S.N.

Uwagi podawo na mp. nr. 3/1
UZGODNIENIE
jest ważne 1 rok

17 LUT. 2003

TECHNIK
dla Elektroinstalacji

UST

TELEKOMUNIKACJA POLSKA S.A.

DZIAŁ UTRZYMANIA SYSTEMÓW
I URZĄDZEN DOSTĘPOWYCH NR 8

w Cieszynie
PASZPORTYZACJA

USTRON, ul. Słoneczna 11

tel. (033) 852-32-11, fax (033) 854-55-96

Przez określony na planie teren
nie przebiegają żadne podziemne
urządzenia telekomunikacyjne

uwagi podane na rys. nr 3/1

Uzgodnienie ważne 1 rok

Cieszyn, dnia 2.0.11.2003

SP d/s Przygotowania Remontów
i Dokumentacji

INSTRUKTOR

Monika Gaś

Wodociąg Ziemi Cieszyńskiej

Spółka z o.o.

ul. Mysłowska 10

43-450 USTRON

DZIAŁ TECHNICZNY

USŁUGI INŻYNIERSKIE „eRG” mgr inż. Rudolf Głajcar; ul. Grabowa 10, 43-450 Ustron

Inwestycja:	WODOCIĄGOWA SIĘĆ ROZDZIELCZA WRAZ Z PRZYŁĄCZAMI W USTRONIU DZIELNICA GOJE		
Inwestor:	URZĄD MIASTA USTRONIA		
PLAN USYTUOWANIA		-sekcja 541.431.0141	
Projektował:	mgr inż. Rudolf Głajcar specj. urządzenia sanitarne zaopatrzenie w wodę i utrzymanie czystości środowiska	mgr inż. DANUTA HERBOCZEK Nr upr. projekt. 39/76/B (Dz.U. Nr 8 poz. 46) CIESZYN, ul. J. Michalskiej 12	Skala: 1:500 11.02 r. Rys. nr. Ark. nr 5/2 6

taczy ark. nr 12 (rys. 9/2)

Górnośląska Spółka Gazownictwa Sp. z o.o.
w Zabrze

Oddział Zakład Gazowniczy w Zabrze
Rejon Gazowniczy w Bielsku-Białej

ROZDZIELNIA GAZU, ŚKOCZÓW

Punkt Obsługi Klienta w Ustroniu
43-480 Ustroń, ul. Jana Wantuły 47

NIP 648-23-70-513 tel. (0 32) 884 20-19, 854 22 29

BESKIDZKA ENERGETYKA S.A.

ul. Batorego 17a, 43-300 Bielsko-Biała

NIP 547-005-27-35

ZAKŁAD ENERGETYCZNY CIESZYN

ul. Frysztańska 50, 43-400 CIESZYN

Tel. 8572-800, Fax 8572-702

971
4

Pracownik Techniczny
Punktu Obsługi Klienta w Ustroniu

Krzysztof Janik

14.02.2003.

PRZEZ OKREŚLONY NA PLANIE
TEREN NIE PRZEBIEGAJĄ ŻADNE
PODZIEMNE LINIE
ELEKTROENERGETYCZNE

Uzgodnienie
jest ważne 1 rok

7 LUT. 2003

TECHNIK

d/s Eksploatacji

Mirosława Szajter

taczy z ark. nr 7 (rys. 6/1)

KOMORA
PRZECISKOWA

Ø110-81 PE

R. przekr. 125 st. 9m

A Brony

2k

g

83
SIKORA
Józef

bet

g

SW

1024

3

411.1

410.7

410.5

410.6

410.0

408.2

408.1

409.5

409.4

409.3


399.3

399.2

399.1

399.0

rys. 10/1)

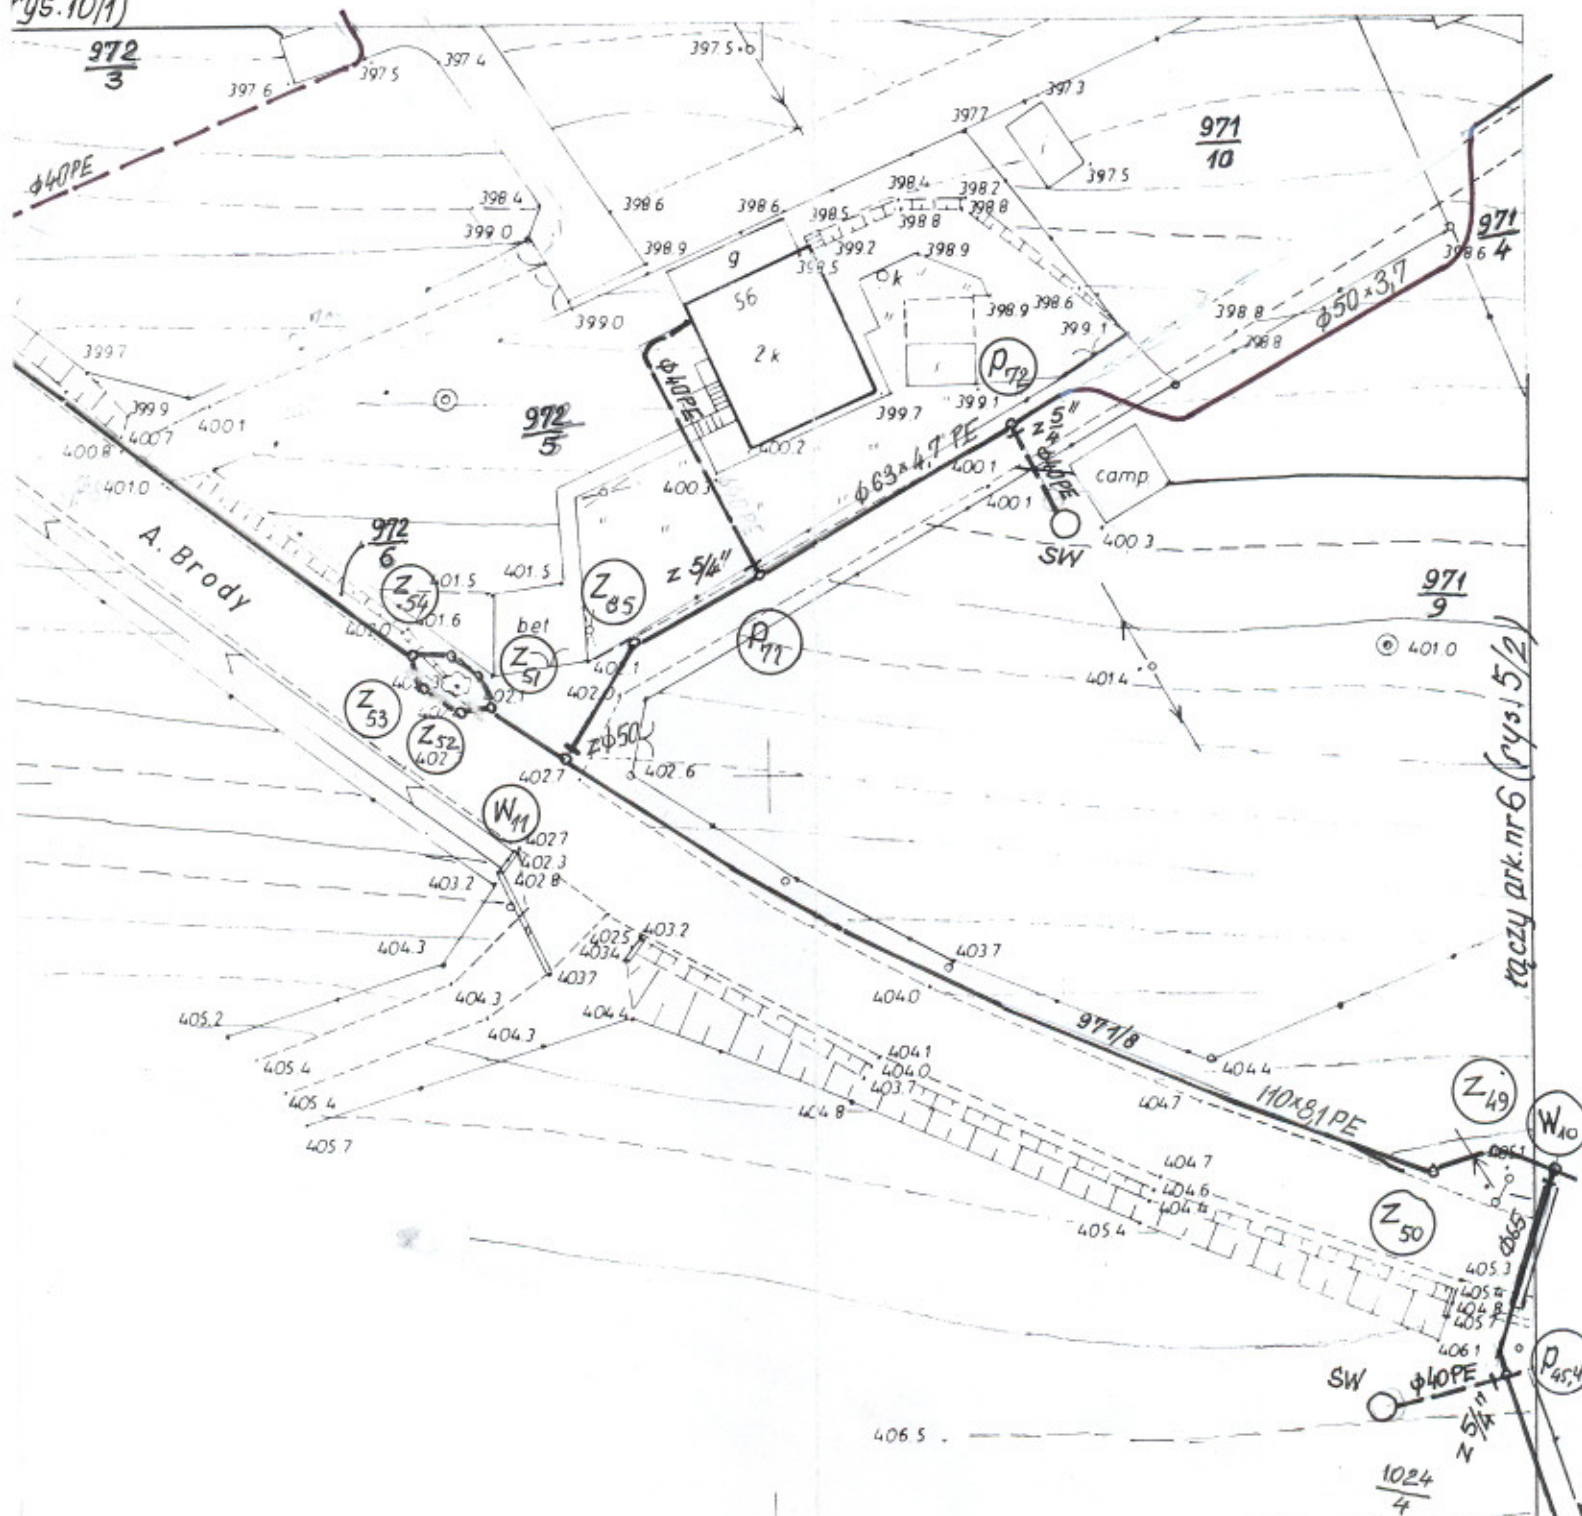


Wodociąg Ziemi Cieszyńskiej
Spółka z o.o.
ul. Myśliwska 10
43-450 USTRŃ
DZIAŁ TECHNICZNY

USŁUGI INŻYNIERSKIE „eRG” mgr inż. Rudolf Głajcar, ul. Grabowa 10, 43-450 Ustronie

Inwestycja:	WODOCIĄGOWA SIEĆ ROZDZIELCZA WRAZ Z PRZYŁĄCZAMI W USTRONIU DZIELNICA GOJE
Inwestor:	URZĄD MIASTA USTRONIA
PLAN USYTUOWANIA - sekcja 541.431.0132	
Projektował:	mgr inż. DANUTA HERBOCZEK
mgr inż. Rudolf Głajcar opracowanie projektu zaprojektowanie wód i urządzeń czystości i sanitacji	Nr upr. projekt. 39/76/P (Dz.U. Nr 8 poz. 46) CIESZYN, ul. J. Michejdy 12
Skala:	1:500
	11.02 r.
Rys. nr:	Ark. nr
6/1	7

TRON

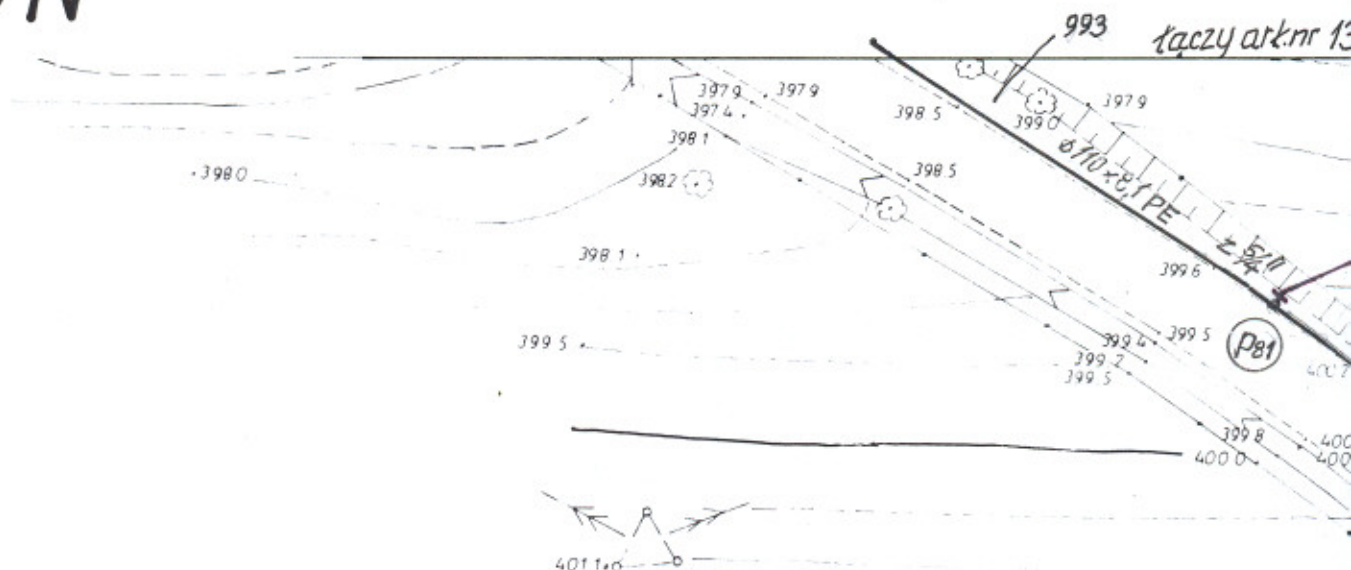

TELEKOMUNIKACJA POLSKA S.A.
 DZIAŁ UTRZYMANIA SYSTEMÓW
 I URZĄDZEN DOSTĘPOWYCH NR 8
 w Cieszyń
 PASZPORTYZACJA
 USTRON, ul. Słoneczna 11
 tel. (033) 852-32-11, fax (033) 854-55-95

Przez określony na planie teren
 nie przebiegają żadne podziemne
 urządzenia telekomunikacyjne
uwagi przedłożono na rys. nr 3/1

Uzgodnienie ważne 1 rok

Cieszyń, dnia 20 LUT 2003
 SP d/s Przygotowania Remontów
 i Dokumentacji
 INSTRUKTOR
Monika Gaś

Górnośląska Spółka Gazownictwa Sp. z o.o.
 w Zabrze
 Oddział Zakład Gazowniczy w Zabrze
 Rejon Gazowniczy w Białku-Białej
 ROZDZIELNIA GAZU SKOCZÓW
 Punkt Obsługi Klienta w Ustroniu
 43-450 Ustron, ul. Jana Wantuły 47
 NIP 648-23-70-513 tel. (0 32) 854 20 19, 854 22 20

Pracownik Techniczny
 Punktu Obsługi Klienta w Ustroniu

Krzysztof Janik

14.02.2003

BESKIDZKA ENERGETYKA S.A.
 ul. Batorego 17a, 43-300 Białsko-Biała
 NIP 547 - 005 - 27 - 35
ZAKŁAD ENERGETYCZNY CIESZYŃ
 ul. Frysztańska 50, 43-400 CIESZYŃ
 Tel. 8572-800, Fax 8572-702


PRZES OKREŚLONY NA PLANIE
 TEREN NIE PRZEBIEGAJĄ ŻADNE
 PODZIEMNE LINIE
 ELEKTROENERGETYCZNE

uwagi podano na rys. nr. 3/1

UZGODNIENIE
 jest ważne 1 rok

Ustron 17 LUT. 2003

TECHNIK
 d/s Eksploatacji
Mirosław Szajter

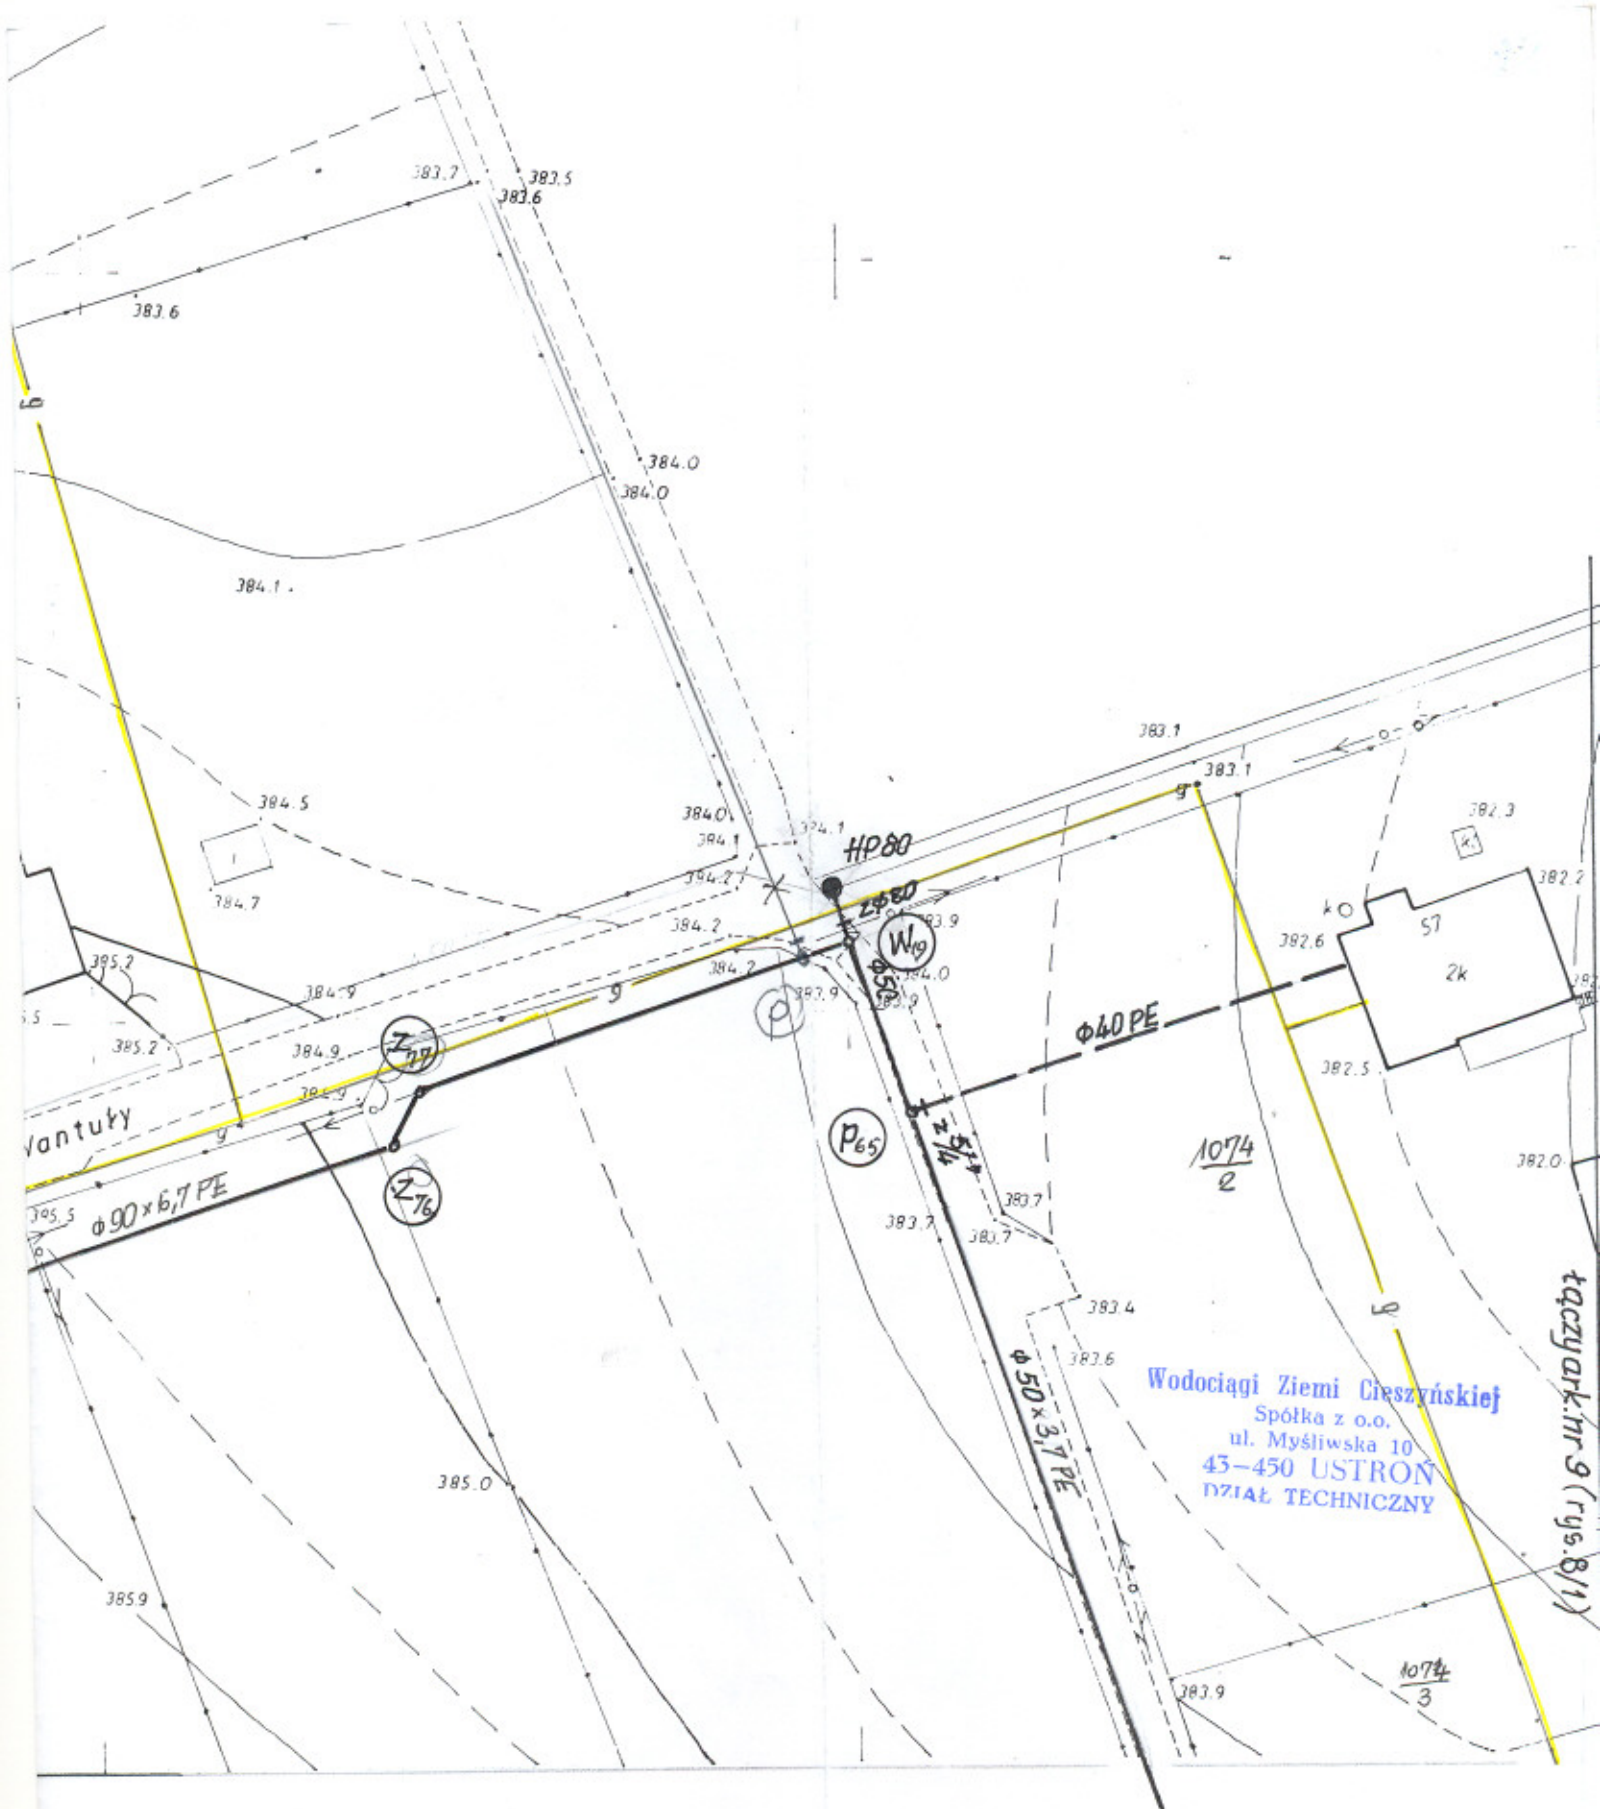

ZASADNICZA

ozona w r. 1985 przez

DSIEBIORSTWO GEODEZYJNO-FICZNE w KATOWICACH

od. nr. 6 w Wiśle P. Pilch

USŁUGI INŻYNIERSKIE „eRG” mgr inż. Rudolf Gajcar; ul. Grabowa 10, 43-450 Ustron

Inwestycja:	WODOCIĄGOWA SIĘĆ ROZDZIELCZA WRAZ Z PRZYŁĄCZAMI W USTRONJU DZIELNICA GOJE		
Inwestor:	URZĄD MIASTA USTRONIA		
PLAN USYTUOWANIA		-sekcja	541.431.0124
Projektował:	mgr inż. DANUTA HERBOCZEK Nr upr. projekt. 39/76/B (Dz.U. Nr 8 poz. 46) CIESZYN, ul. J. Michalskiego 112	Skala:	1:500
mgr inż. Rudolf Gajcar specj. urz. dziania spritame zaopatrzenie w wodę i utrzymanie ul. Grabowa 10			11.02 R.
		Rys. nr:	Ark.nr
		8/2	10

TELEKOMUNIKACJA POLSKA S.A.
DZIAŁ UTRZYMANIA SYSTEMÓW
I URZĄDZEN DOSTĘPOWYCH NR 8
w Cieszyńie
PASZPORTYJACJA
USTRON, ul. Słoneczna 11
tel. (033) 852-32-11, fax (033) 854-55-95

Przez określony na planie teren
nie przebiegają żadne podziemne
urządzenia telekomunikacyjne

Uwagi przedstawiono na rys. 3/1

Uzgodnienie ważne
Czaszyn, dnia 20 LUT 2003

SP d/s Przygotowania Remontów
i Dokumentacji
INSTRUKTOR
Monika Gaś

Górnoląska Spółka Gazownictwa Sp. z o.o.
w Zabrze
Oddział Zakład Gazowniczy w Zabrze ^{387.8}
Bejon Gazowniczy w Bielesku-Białej
ROZDZIELNIA GAZU SKOCZÓW
Punkt Obsługi Klienta w Ustroniu
43-400 Ustronie, ul. Jana Wandy 47
NIP 648-23-70-813 tel. (0 29) 654 20 19, 854 22 29

Pracownik Techniczny
Punktu Obsługi Klienta w Ustroniu

Krystian Janik
14.02.2003

BESKIDZKA ENERGETYKA S.A.
ul. Batorego 17a, 43-300 Bielsko-Biala
NIP 547 - 005 - 27 - 35
ZAKŁAD ENERGETYCZNY CIESZYN
ul. Frysztańska 50, 43-400 CIESZYN
Tel. 8572-600, Fax 8572-702

PRZEZ OKREŚLONY NA PLANIE
TEREN NIE PRZEBIEGAJĄ ŻADNE
PODZIEMNE LINIE
ELEKTROENERGETYCZNE

uwaga: płacone na ryc, nr. 3/4

UZGODNIENIE
jest ważne 1 rok
17 LUT. 2003

TECHNIK

tączy ark.nr 4 (rys. 4/3)

541.431.0124.
1:500

MAF

OKRĘGOWE PR.
KARTOG.

Kierownik Prac

TELEKOMUNIKACJA POLSKA S.A.

DZIAŁ UTRZYMANIA SYSTEMÓW
I URZĄDZEŃ DOSTĘPOWYCH NR 8
w Cieszynie
PASZPORTYZACJA
USTRŃ, ul. Słoneczna 11
tel. (033) 852-32-11, fax (033) 854-55-95

Przez określony na planie teren
nie przebiegają żadne podziemne
urządzenia telekomunikacyjne

Uwagi przedstawiono na rys. nr 3/1

Uzgodnienie ważne 1 rok

Cieszyn, dnia 20 LUT. 2003

SP d/s Przygotowania Remontów
i Dokumentacji
INSTRUKTOR

Monika Gaś

BESKIDZKA ENERGETYKA S.A.
ul. Batorego 17a, 43-300 Bielsko-Biała
NIP 547-005-27-35
ZAKŁAD ENERGETYCZNY CIESZYN
ul. Frysztacka 50, 43-400 CIESZYN
Tel. 8572-600, Fax 8572-702

PRZEZ OKREŚLONY NA PLANIE
TEREN NIE PRZEBIEGAJĄ ŻADNE
PODZIEMNE LINIE
ELEKTROENERGETYCZNE

Uwagi podano na rys. nr. 3/1

UZGODNIENIE
jest ważne 1 rok

Cieszyn 17 LUT. 2003

TECHNIK
d/s Eksploatacji
Miroslaw Szejter

Górnośląska Spółka Gazownictwa Sp. z o.o.
w Zabrze

Oddział Zakład Gazowniczy w Zabrze
Rejon Gazowniczy w Bielsku-Białej

ROZDZIELNIA GAZU SKOCZÓW

Punkt Obsługi Klienta w Ustroniu

48-460 Ustron, ul. Jana Wantuły 47

NIP 648-23-70-618 tel. (0 32) 854 20 19, 854 22 90

Pracownik Techniczny
Punktu Obsługi Klienta w Ustroniu

Krzysztof Janik

14.02.2003

STAROSTA CIESZYŃSKI

Wydział Geodezji, Kartografii i Katastru

W obszarze oznaczonym linią
dokonano aktualizacji treści mapy zasadniczej.
Dokumenty z pomiaru uzupełniającego
do zasobu powiatowego w dniu
i zaewidencjonowanego pod nr
20 LUT. 2002
20.02.02

NINIEJSZA MAPA MOŻE SŁUżyć
DO CELÓW PROJEKTOWYCH



Projektowane obiekty budowlane wymagające pozwolenia na budowę
podlegają wytyczeniu i inwentaryzacji powykonawczej przez jednostkę
uprawnioną do wykonania prac geodezyjnych.


Cieszyn, dn. 26. LIP. 2002

z up. STAROSTY

Piotr Jaworski

Z-ca Naczelnika Wydziału
Geodezji, Kartografii i Katastru

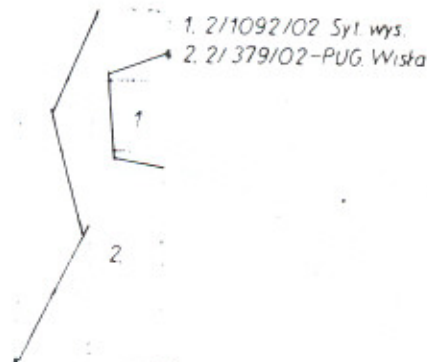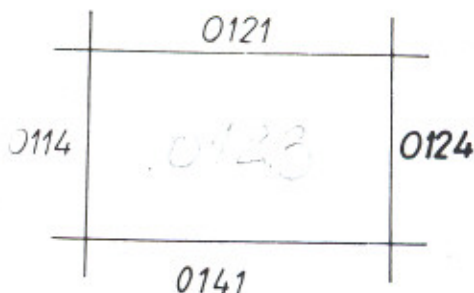

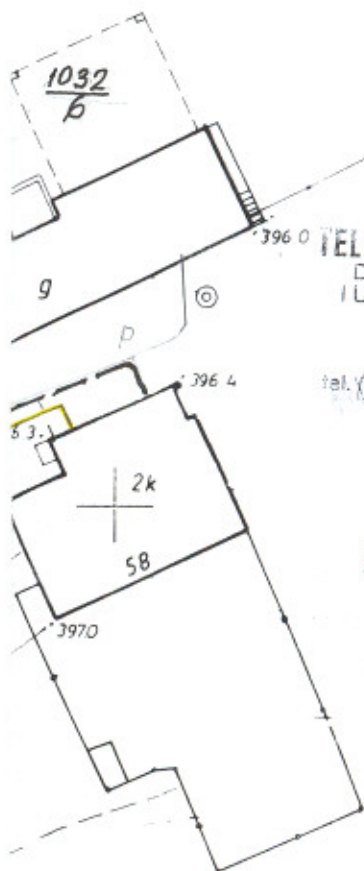

TELEKOMUNIKACJA POLSKA S.A.
DZIAŁ UTRZYMANIA SYSTEMÓW
I URZĄDZEN DOSTĘPOWYCH NR 8
w Cieszynie
PASZPORTYZACJA
USTRONI, ul. Słoneczna 11
tel. (033) 852-32-11, fax (033) 854-55-95

Przez określony na planie teren
nie przebiegają żadne podziemne
urządzenia telekomunikacyjne
Uwagi przedstawiono na rys. nr 3/1

Uzgodnienie ważne *1 rok*
Cieszyn, dnia *28 LUT. 2003*
SP d/s Przygotowania Remontów
i Dokumentacji
INSTRUKTOR
Monika Gaś

BESKIDZKA ENERGETYKA S.A.
ul. Batoiego 17a, 43-300 Bielsko-Biala
NIP 547-005-27-35
ZAKŁAD ENERGETYCZNY CIESZYN
ul. Fryszacka 50, 43-400 CIESZYN
Tel. 8572-600, Fax 8572-702

PRZEC OKREŚLONY NA PLANIE
TEREN NIE PRZEBIEGAJĄ ŻADNE
PODZIEMNE LINIE
ELEKTROENERGETYCZNE

Uwagi podano na rys. nr 3/1
UZGODNIENIE
jest ważne 1 rok
17 LUT. 2003

TECHNIK
d/s Elektryfikacji
Mirosław Szajter


Wodociągi Ziemi Cieszyńskiej
Spółka z o.o.
ul. Myśliwska 10
43-450 USTRONI
DZIAŁ TECHNICZNY

MAPA ZASADNICZA

Założona w 1999r prze
PRZEDSIĘBIORSTWO USŁUGOWE
W BIELSKU-BIAŁYM

USŁUGI INŻYNIERSKIE „eRG” mgr inż. Rudolf Glajcar; ul. Grabowa 10, 43-450 Ustron


Inwestycja:	WODOCIĄGOWA SIĘĆ ROZDZIELCZA WRAZ Z PRZYŁĄCZAMI W USTRONIU DZIELNICA GOJE		
Investor:	URZĄD MIASTA USTRONIA		
PLAN USYTUOWANI A -sekcja 541.431.0123			
Projektował:	mgr inż. DANUTA HERBOCZEK	Skala:	1:500
mgr inż. Rudolf Glajcar spec. urządzeń sanitarno- zaopatrzenie w wodę i utrzymanie czystości środowiska	Nr upr projekt. 39/76/B (Dz.U. Nr 8 poz. 46) CIESZYN, ul. J. Michejdy 12		11.02 r.
		Rys. nr:	Ark. nr
		9/2	12

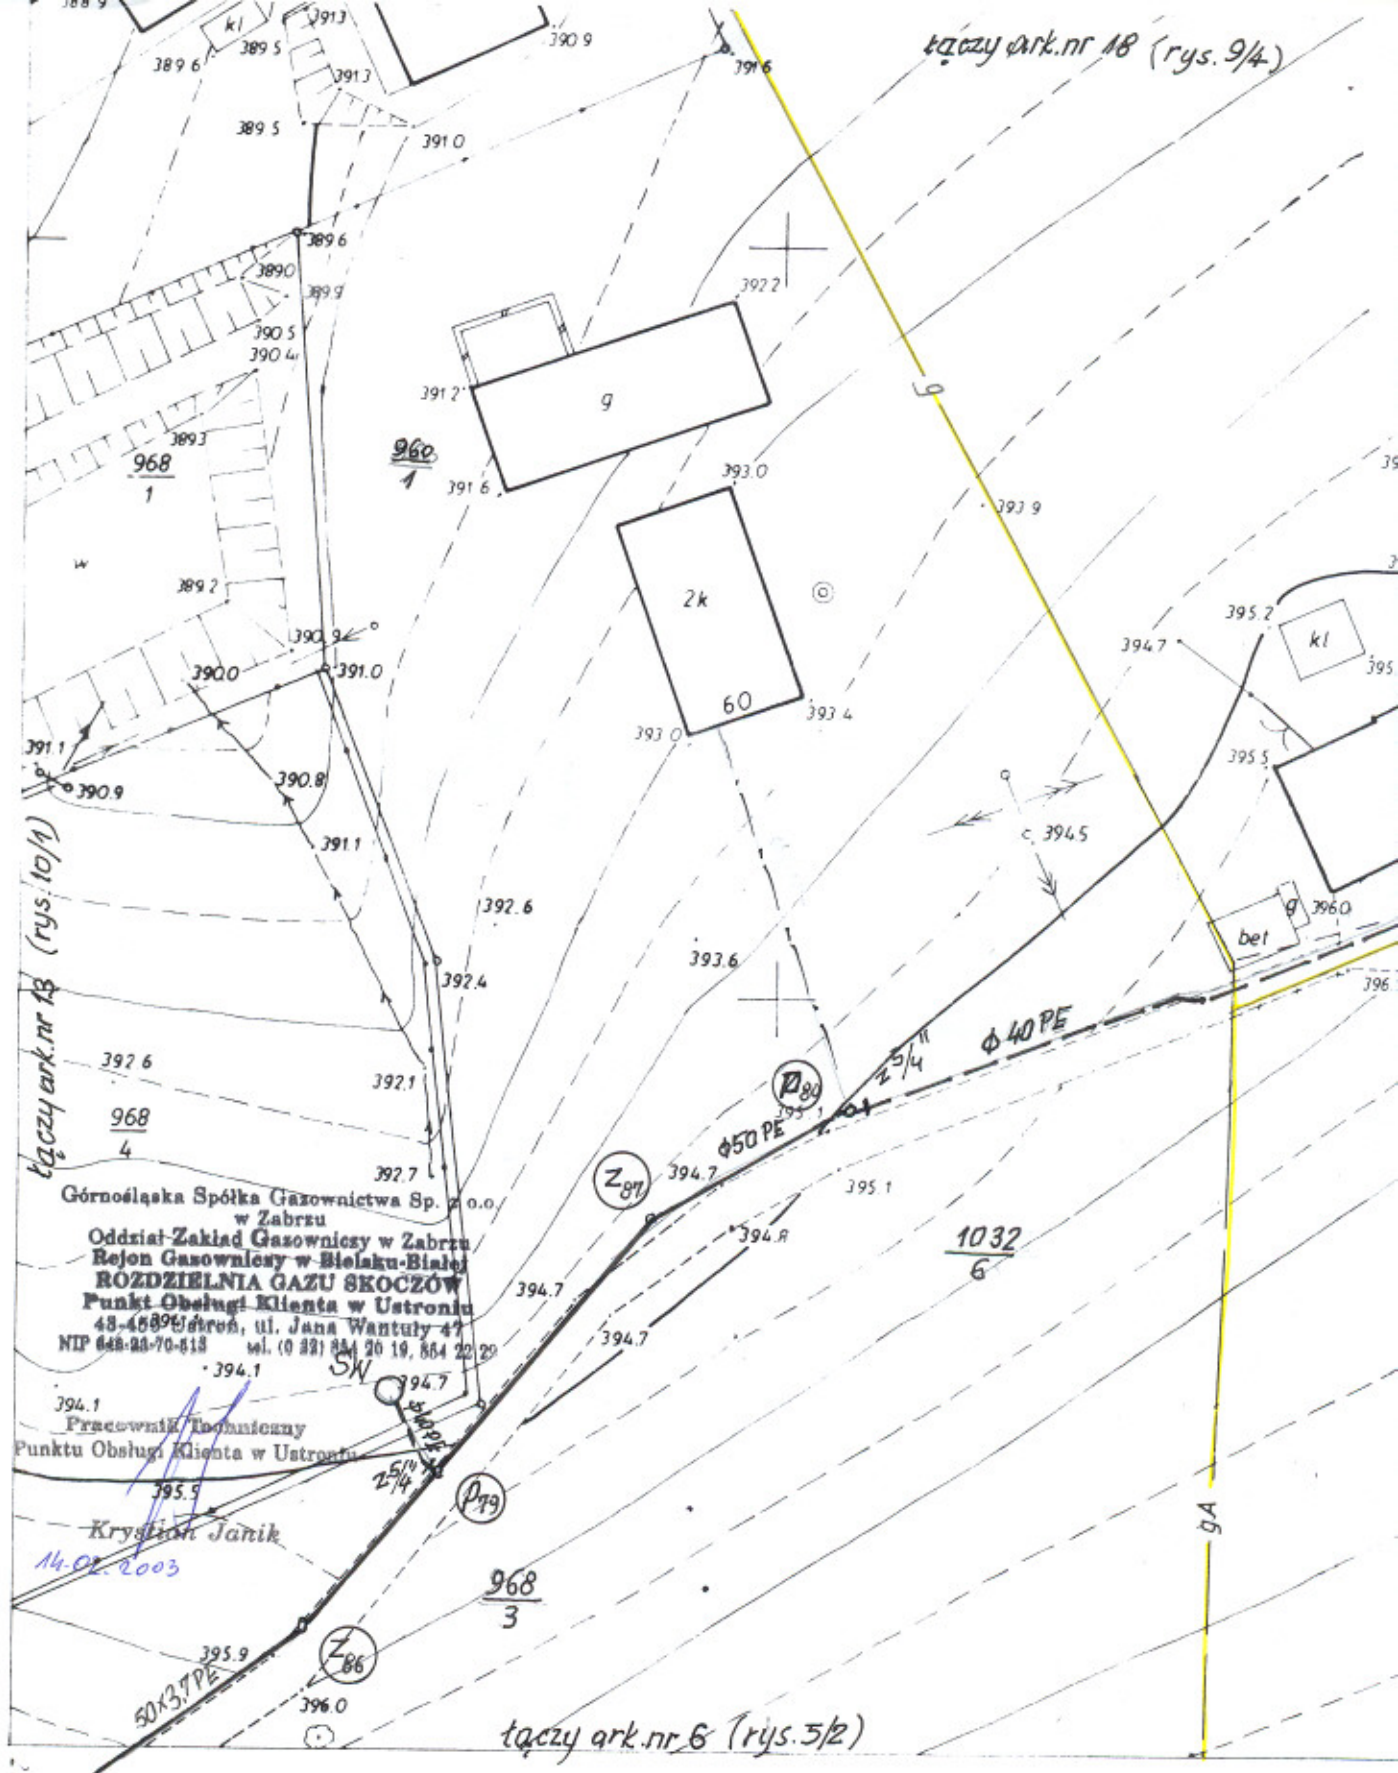

541.431.0123

1:500

KIERO

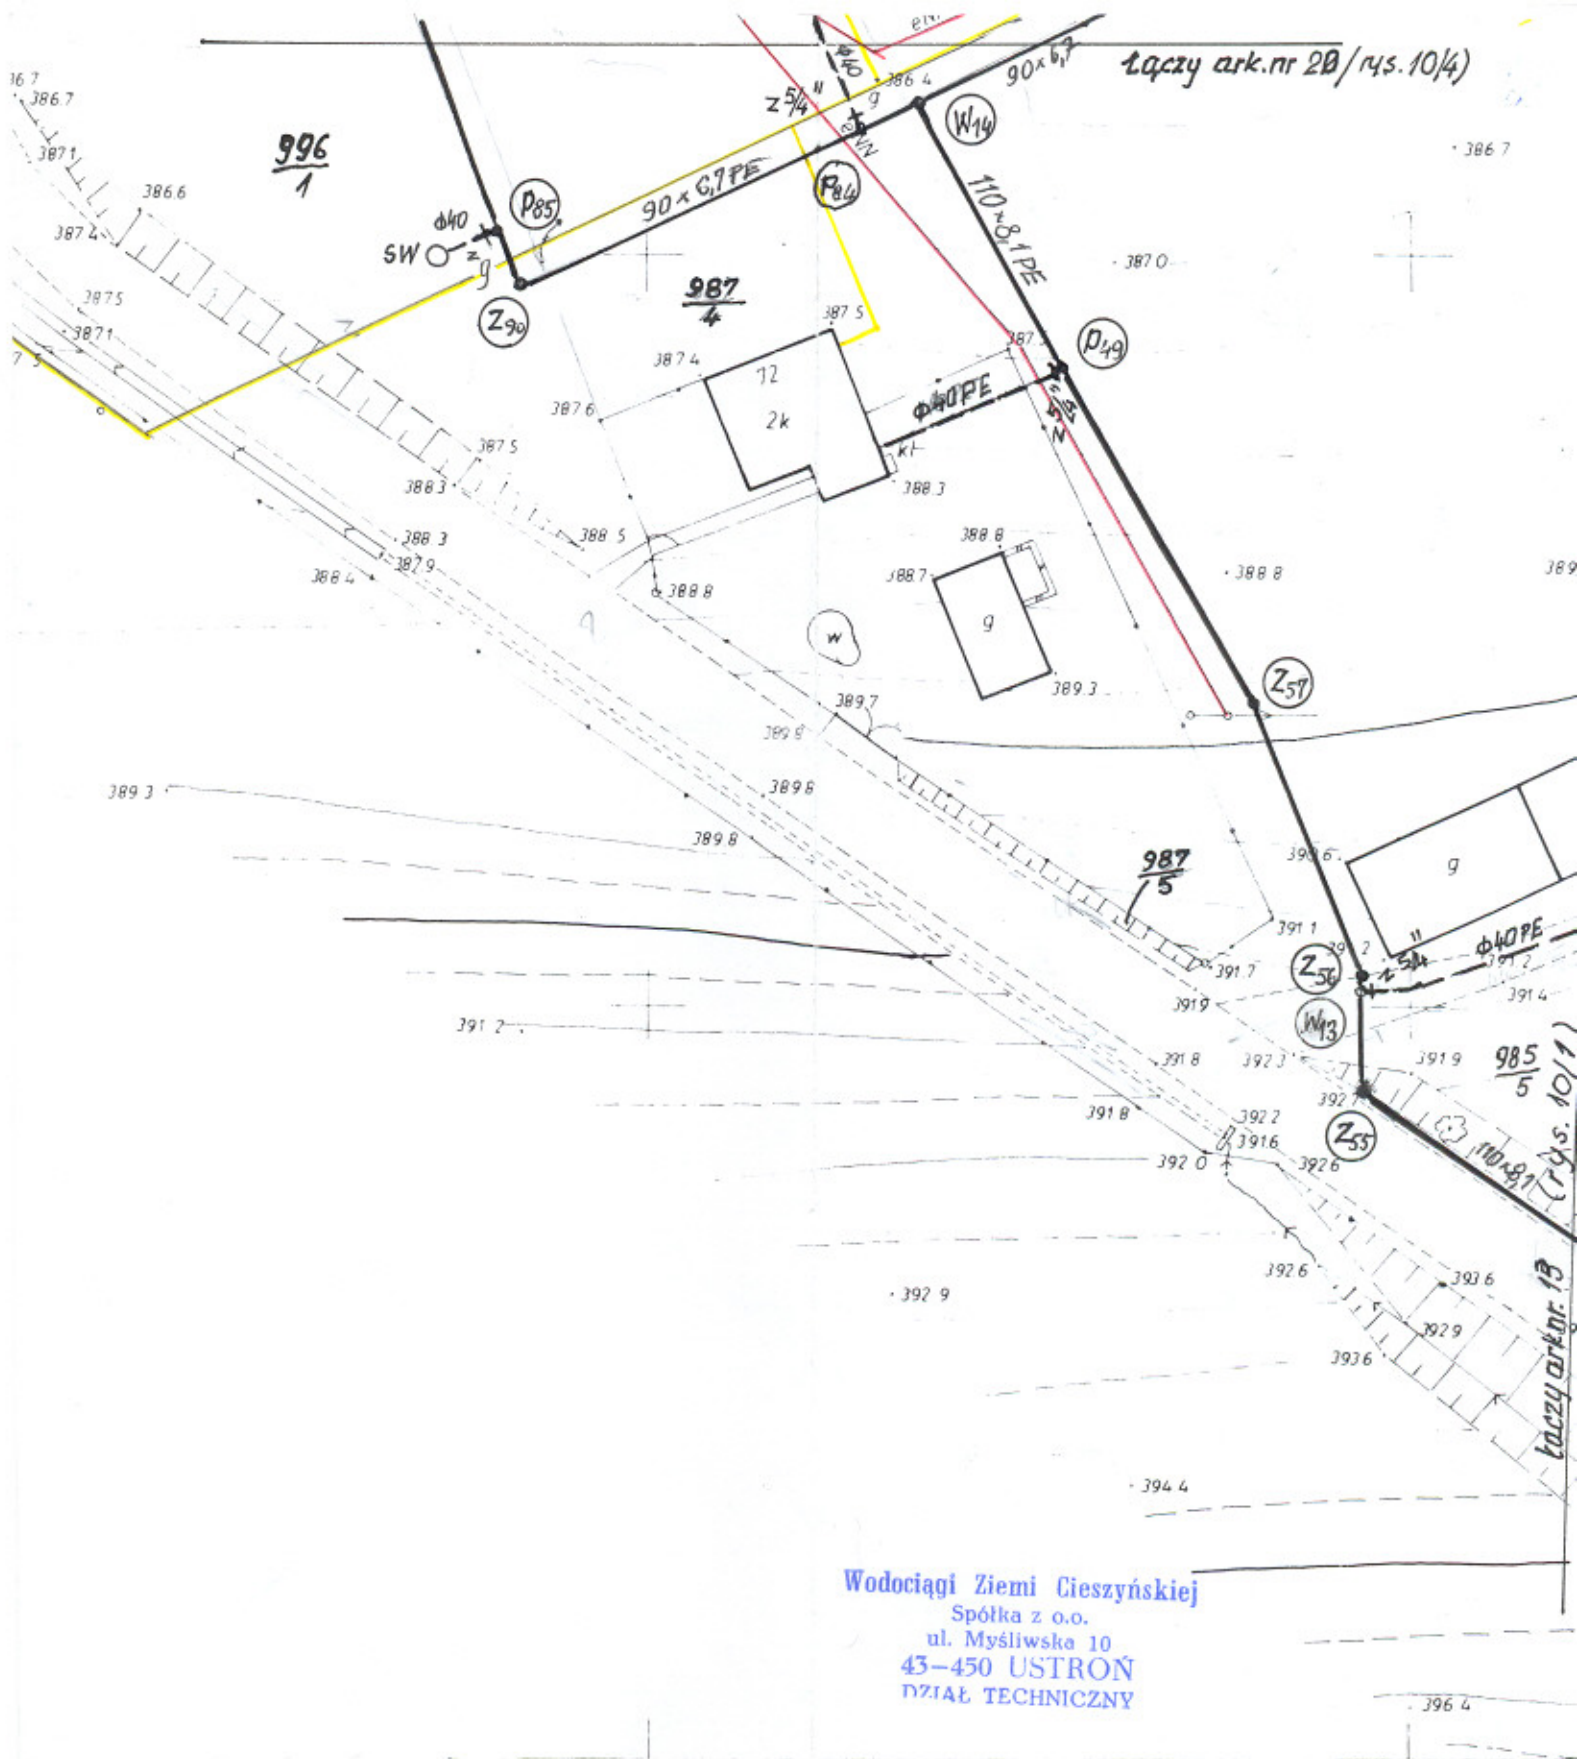

Wodociągi Ziemi Cieszyńskiej
Spółka z o.o.
ul. Myśliwska 10
43-450 USTRON
DZIAŁ TECHNICZNY

WODNICZA

1. GEODEZYJNYCH
2. EJ

Nakładki Tematyczne

0112

USŁUGI INŻYNIERSKIE „eRG” mgr inż. Rudolf Głajcar ul. Grabowa 10, 43-450 Ustronie

Inwestycja:	WODOCIĄGOWA SIĘĆ ROZDZIELCZA WRAZ Z PRZYŁĄCZAMI W USTRONIU DZIELNICA GOJE		
Inwestor:	URZĄD MIASTA USTRONIA		
PLAN USYTUOWANIA		-sekcja 541.431.0114	
Projektował:	mgr inż. DANUTA HERBOCZEK		Skala:
mgr inż. Rudolf Gajciar specj. urządzenia sanitarne zaspokojenie w wodę i utrzymanie czystości środowiska	Nr upr. projekt. 39/76/B (Dz.U. Nr 8 poz. 46) CIESZYN, ul. J. Michalskiego 12		1:500
			11.02 r.
			Rys. nr. Ark.nr
			10/2 14

Gornośląska Spółka Gazownictwa Sp. z o.o.
w Zabrze
Oddział Zakład Gazowniczy w Zabrze
Rejon Gazowniczy w Bielsku-Białej
ROZDZIELNIA GAZU SKOCZÓW
Punkt Obsługi Klienta w Ustroniu
43-460 Ustron, ul. Jana Wantuły 47
NIP 648-23-70-613 tel. (0 32) 854 20 19, 854 22 20

Pracownik Techniczny
Punktu Obsługi Klienta w Ustroniu

Krzysztof Janik

14.02.2003

TELEKOMUNIKACJA POLSKA S.A.
DZIAŁ UTRZYMANIA SYSTEMÓW
I URZĄDZEN DOSTĘPOWYCH NR 8
w Cieszynie
PASZPORTYZACJA
USTRON, ul. Słoneczna 11
tel. (333) 852-32-11, fax (333) 854-55-95

Przez określony na planie teren
nie przebiegają żadne podziemne
urządzenia telekomunikacyjne

Uwagi przedstawiono na rys. nr 3/1

Uzgodnienie ważne *1 rok*

Cieszyn, dnia *20.02.2003*

SP d/s Przygotowania Remontów
i Dokumentacji
INSTRUKTOR
Marek Gaś

BESKIDZKA ENERGETYKA S.A.
ul. Batorego 17a, 43-300 Bielsko-Biała
NIP 547 - 005 - 27 - 35
ZAKŁAD ENERGETYCZNY CIESZYN
ul. Fryzwicka 50, 43-400 CIESZYN
Tel. 8572-600, Fax 8572-702

Przez określony na planie teren
przebiegają podziemne linie
elektroenergetyczne

ENN linie kablowe n.n.
linie kablowe S.N.

Uwagi podano na rys. nr 3/1

UZGODNIENIE
jest ważne 1 rok

Cieszyn **17 LUT. 2003**

TECHNIK
d/s Elektroinstalacji
Mirosław Szajter

541.431.0114.
1: 500

MAPA ZAS
PRZEDSIĘBIORSTWO USŁ
w BIELSKU BIA

UST


A.

6

95

03/1

378.0

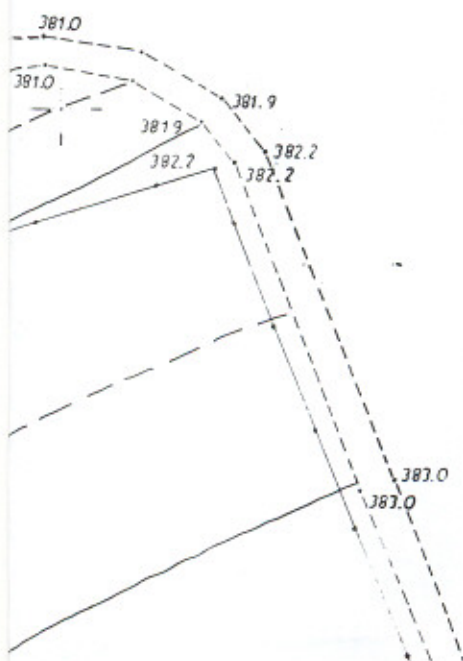

Wodociągi Ziemi Cieszyńskiej
Spółka z o.o.
ul. Myśliwska 10
43-450 USTRON
DZIAŁ TECHNICZNY

USŁUGI INŻYNIERSKIE „eRG” mgr inż. Rudolf Głaicar; ul. Grabowa 10, 43-450 Ustron

Inwestycja:	WODOCIĄGOWA SIĘĆ ROZDZIELCZA WRAZ Z PRZYŁĄCZAMI W USTRONIU DZIELNICA GOJE		
Inwestor:	URZĄD MIASTA USTRONIA		
PLAN USYTUOWANIA		-sekcja	541.431.0124
Projektował:	mgr inż. DANUTA HERBOCZEK	Skala:	1:500
mgr inż. Rudolf Głaicar specj. urządzenia sanitarne zaopatrzenie w wodę i utrzymanie czystości środowiska	Nr upr. projekt. 39/76/B (Dz.U. Nr 8 poz. 46) CIESZYN, ul. J. Michejdy 12	11.02 r.	
		Rys. nr:	Ark.nr
		8/4	16

Górnośląska Spółka Gazownictwa Sp. z o.o.
w Zabrze

Oddział Zakład Gazowniczy w Zabrze
Rejon Gazowniczy w Białym-Białej
ROZDZIELNIA GAZU SKOCZÓW
Punkt Obsługi Klienta w Ustroniu
43-460 Ustronie, ul. Jana Wantuły 47
NIP 648-28-70-618 tel. (0 82) 854 20 19, 854 22 90

Pracownik Techniczny
Punktu Obsługi Klienta w Ustroniu

Krzysztof Janik

14.02.2003

BESKIDZKA ENERGETYKA S.A.
ul. Batorego 17a, 43-300 Białka-Biała 378.29
NIP 547 - 005 - 27 - 35
ZAKŁAD ENERGETYCZNY CIESZYN
ul. Fryzwicka 50, 43-400 CIESZYN
Tel. 8572-600, Fax 8572-702

PRZEZ OKREŚLONY NA PLANIE
TEREN NIE PRZEBIEGAJĄ ŻADNE
PODZIEMNE LINIE
ELEKTROENERGETYCZNE

Uwagi podano na rys. nr. 3/1

UZGODNIENIE
jest ważne 1 rok

licznik 17 LUT 2003

TECHNIK
d/s Energetyki
Miroslaw Szajter

TELEKOMUNIKACJA POLSKA
DZIAŁ UTRZYMANIA SYSTEMU
URZĄDZEN DOSTĘPOWYCH
w Cieszynie
PASZPORTYZACJA
USTRON, ul. Słoneczna 1
tel. (033) 852-32-11, fax (033) 854

Przez określony na planie t
nie przebiegają żadne podzi
urządzenia telekomunikac
Uwagi przedłożono no.

Uzgodnienie ważne 1 rok

Cieszyn, dnia 20 LUT 2003

SP d/s Przygotowania Remon

i Dokumentacji

INSTRUKTOR

Monika Gaś

łączy ark. nr 17 (rys. 9/3)

1032
13

1036
3

1036
2

g

2k

g

g

g

g

2k


102

szkl

102

000021

809750.00

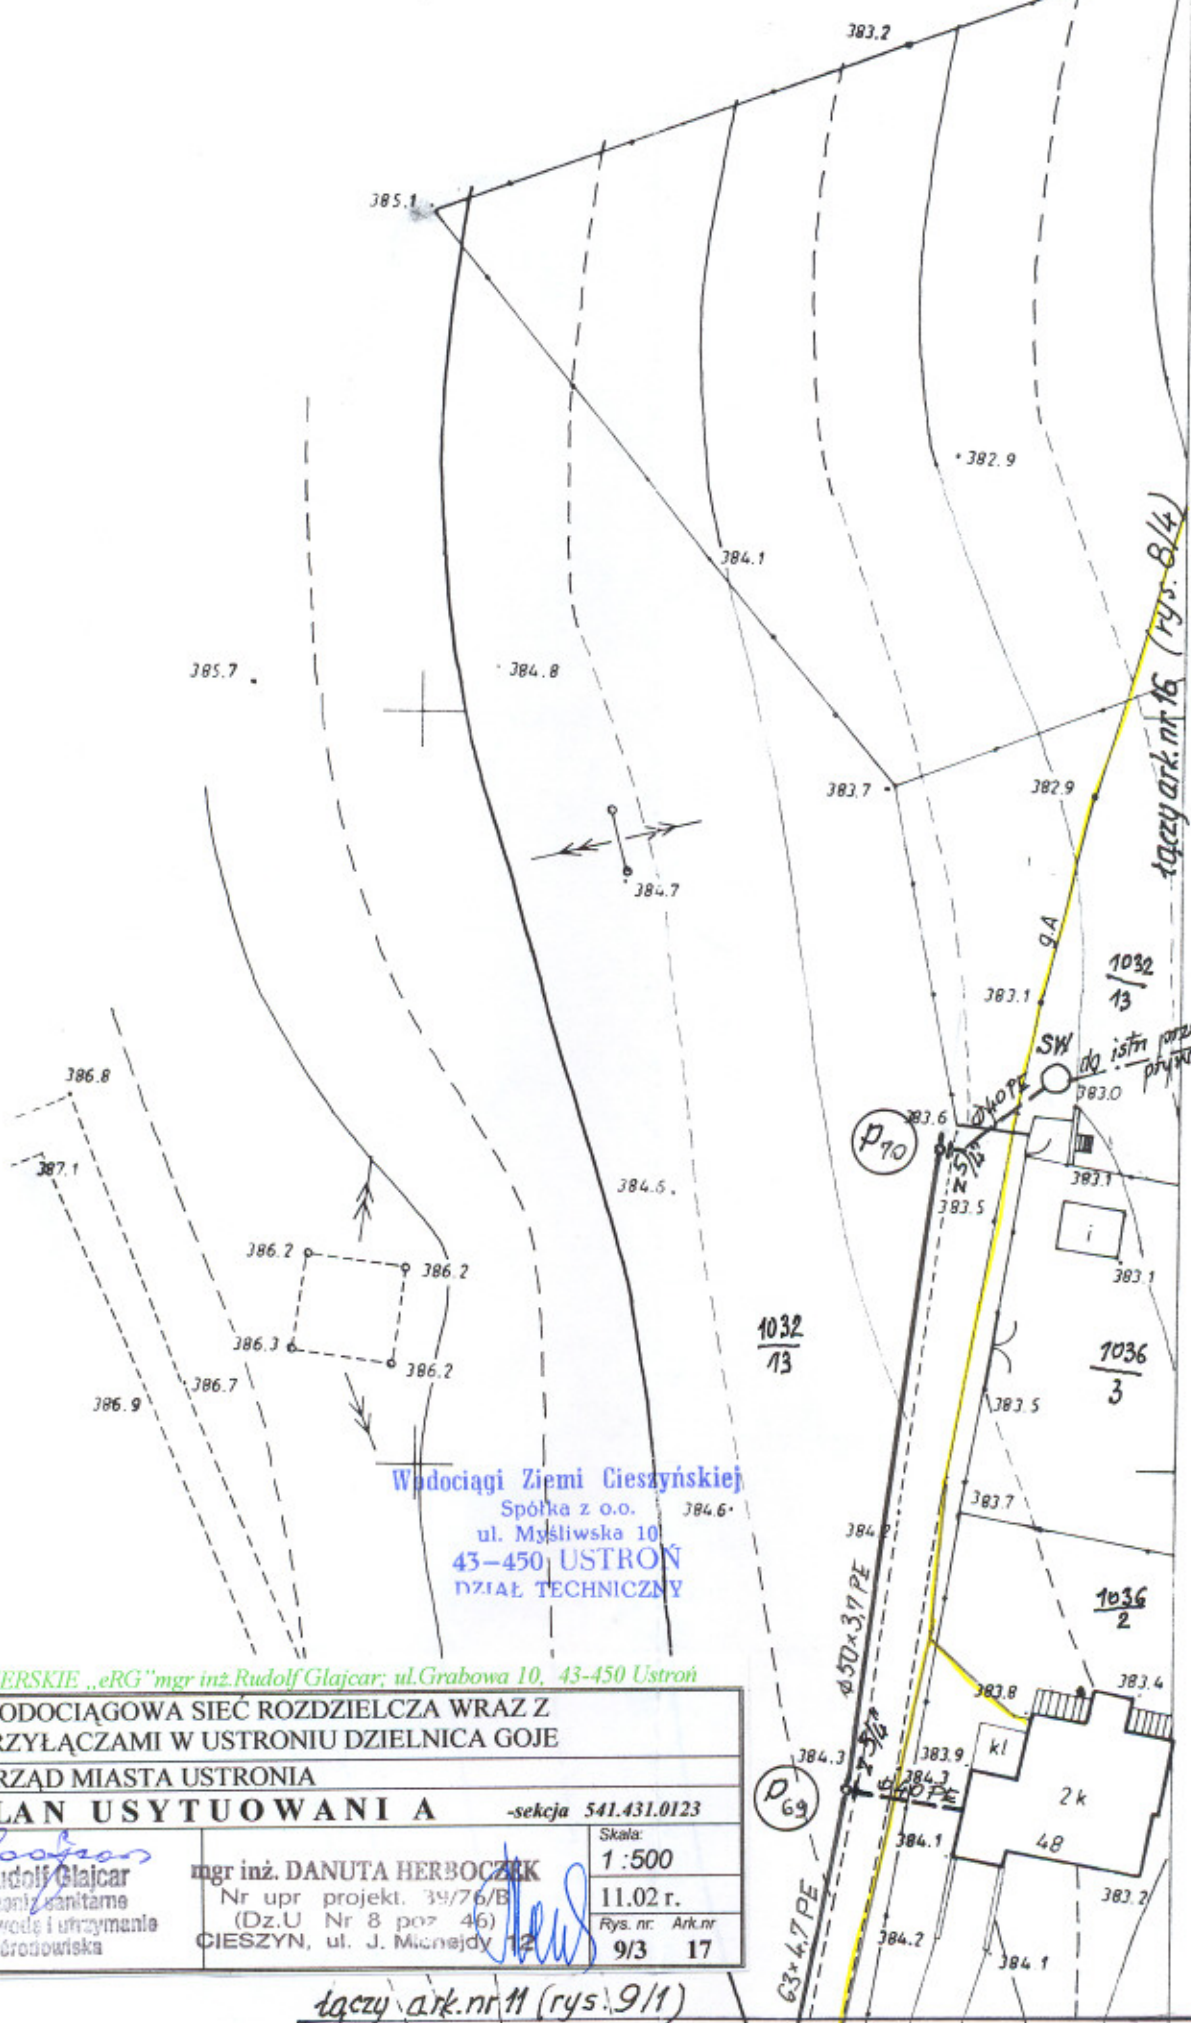

Wodociągi Ziemi Cieszyńskiej
Spółka z o.o.
ul. Mysliwska 10
43-450 USTRONŃ
DZIAŁ TECHNICZNY

PLAN USYTUOWANIA		-sekcja 541.431.0123	
projektował:	mgr inż. DANUTA HERBOCZEK	Skala:	1:500
mgr inż. Rudolf Glajcar	Nr upr. projekt. 39/76/B		11.02 r.
specj. urządzeń sanitarnych	(Dz.U Nr 8 poz 46)	Rys. nr:	Ark. nr
zobowiązanie w wodę i utrzymanie czystości środowiska	CIESZYN, ul. J. Micnejdy 12	9/3	17

łączy ark. nr 11 (rys. 9/1)

Górnośląska Spółka Gazownictwa Sp. z o.o.
w Zabrze
Oddział Zakład Gazownictwa w Zabrze
Rejon Gazowniczy w Bielsku-Białej
RÓZDZIELNIA GAZU SKOCZÓW
Punkt Obsługi Klienta w Ustroniu
43-460 Ustron, ul. Jana Wantuły 47
NIP 646-23-70-613 tel. (0 22) 854 20 19, 854 22 20

Pracownik Techniczny
Punktu Obsługi Klienta w Ustroniu

Krzysztof Janik

14.01.2003

TELEKOMUNIKACJA POLSKA S.A.
DZIAŁ UTRZYMANIA SYSTEMÓW
I URZĄDZEŃ DOSTĘPOWYCH NR 8
w Cieszyń
PASZPORTYZACJA
USTRON, ul. Słoneczna 11
tel. (033) 852-32-11, fax (033) 854-55-95

Przez określony na planie teren
nie przebiegają żadne podziemne
urządzenia telekomunikacyjne
Uwagi przedstawiono na rys. nr 3/1

Uzgodnienie ważne *1 rok*

Cieszyń, dnia *2.02.2003*

SP d/s Przygotowania Remontów
i Dokumentacji
INSTRUKTOR

Marek Gaś

BESKIDZKA ENERGETYKA S.A.
ul. Batorego 17a, 43-300 Bielsko-Biała
NIP 547 - 005 - 27 - 35
ZAKŁAD ENERGETYCZNY CIESZYŃ
ul. Frysztańska 50, 43-400 CIESZYŃ
Tel. 8572-600, Fax 8572-702

PRZEC OKREŚLONY NA PLANIE
TEREN NIE PRZEBIEGAJĄ ŻADNE
PODZIEMNE LINIE
ELEKTROENERGETYCZNE

Uwagi podano na rys. nr. 3/1
UZGODNIENIE
jest ważne 1 rok
17 LUT. 2003

TECHNIK
d/s Eksploatacji
Mirosław Szajter

11




Wodociągi Ziemi Cieszyńskiej
Spółka z o.o.
ul. Myśliwska 10
43-450 USTRONŃ
DZIAŁ TECHNICZNY

392.9

USŁUGI INŻYNIERSKIE „eRG” mgr inż. Rudolf Głajcar; ul. Grabowa 10, 43-450 Ustron

Inwestycja: WODOCIĄGOWA SIEĆ ROZDZIELCZA WRAZ Z PRZYŁĄCZAMI W USTRONIU DZIELNICA GOJE	
Inwestor: URZĄD MIASTA USTRONIA	
PLAN USYTUOWANI A -sekcja 541.431.0123	
Projektował:  mgr inż. Rudolf Głajcar specj. urządzeń sanitarnych zaopatrzenie w wodę i utrzymanie czystości środowiska	mgr inż. DANUTA HERBOCZEK Nr upr projekt. 39/78/B (Dz.U. Nr 8 poz. 46) CIESZYN, ul. J. Michejdy 12 Skala: 1:500 11.02 r. Rys. nr. Ark. nr 9/4 18

tańczy ark. nr 12 (rys. 9/2)

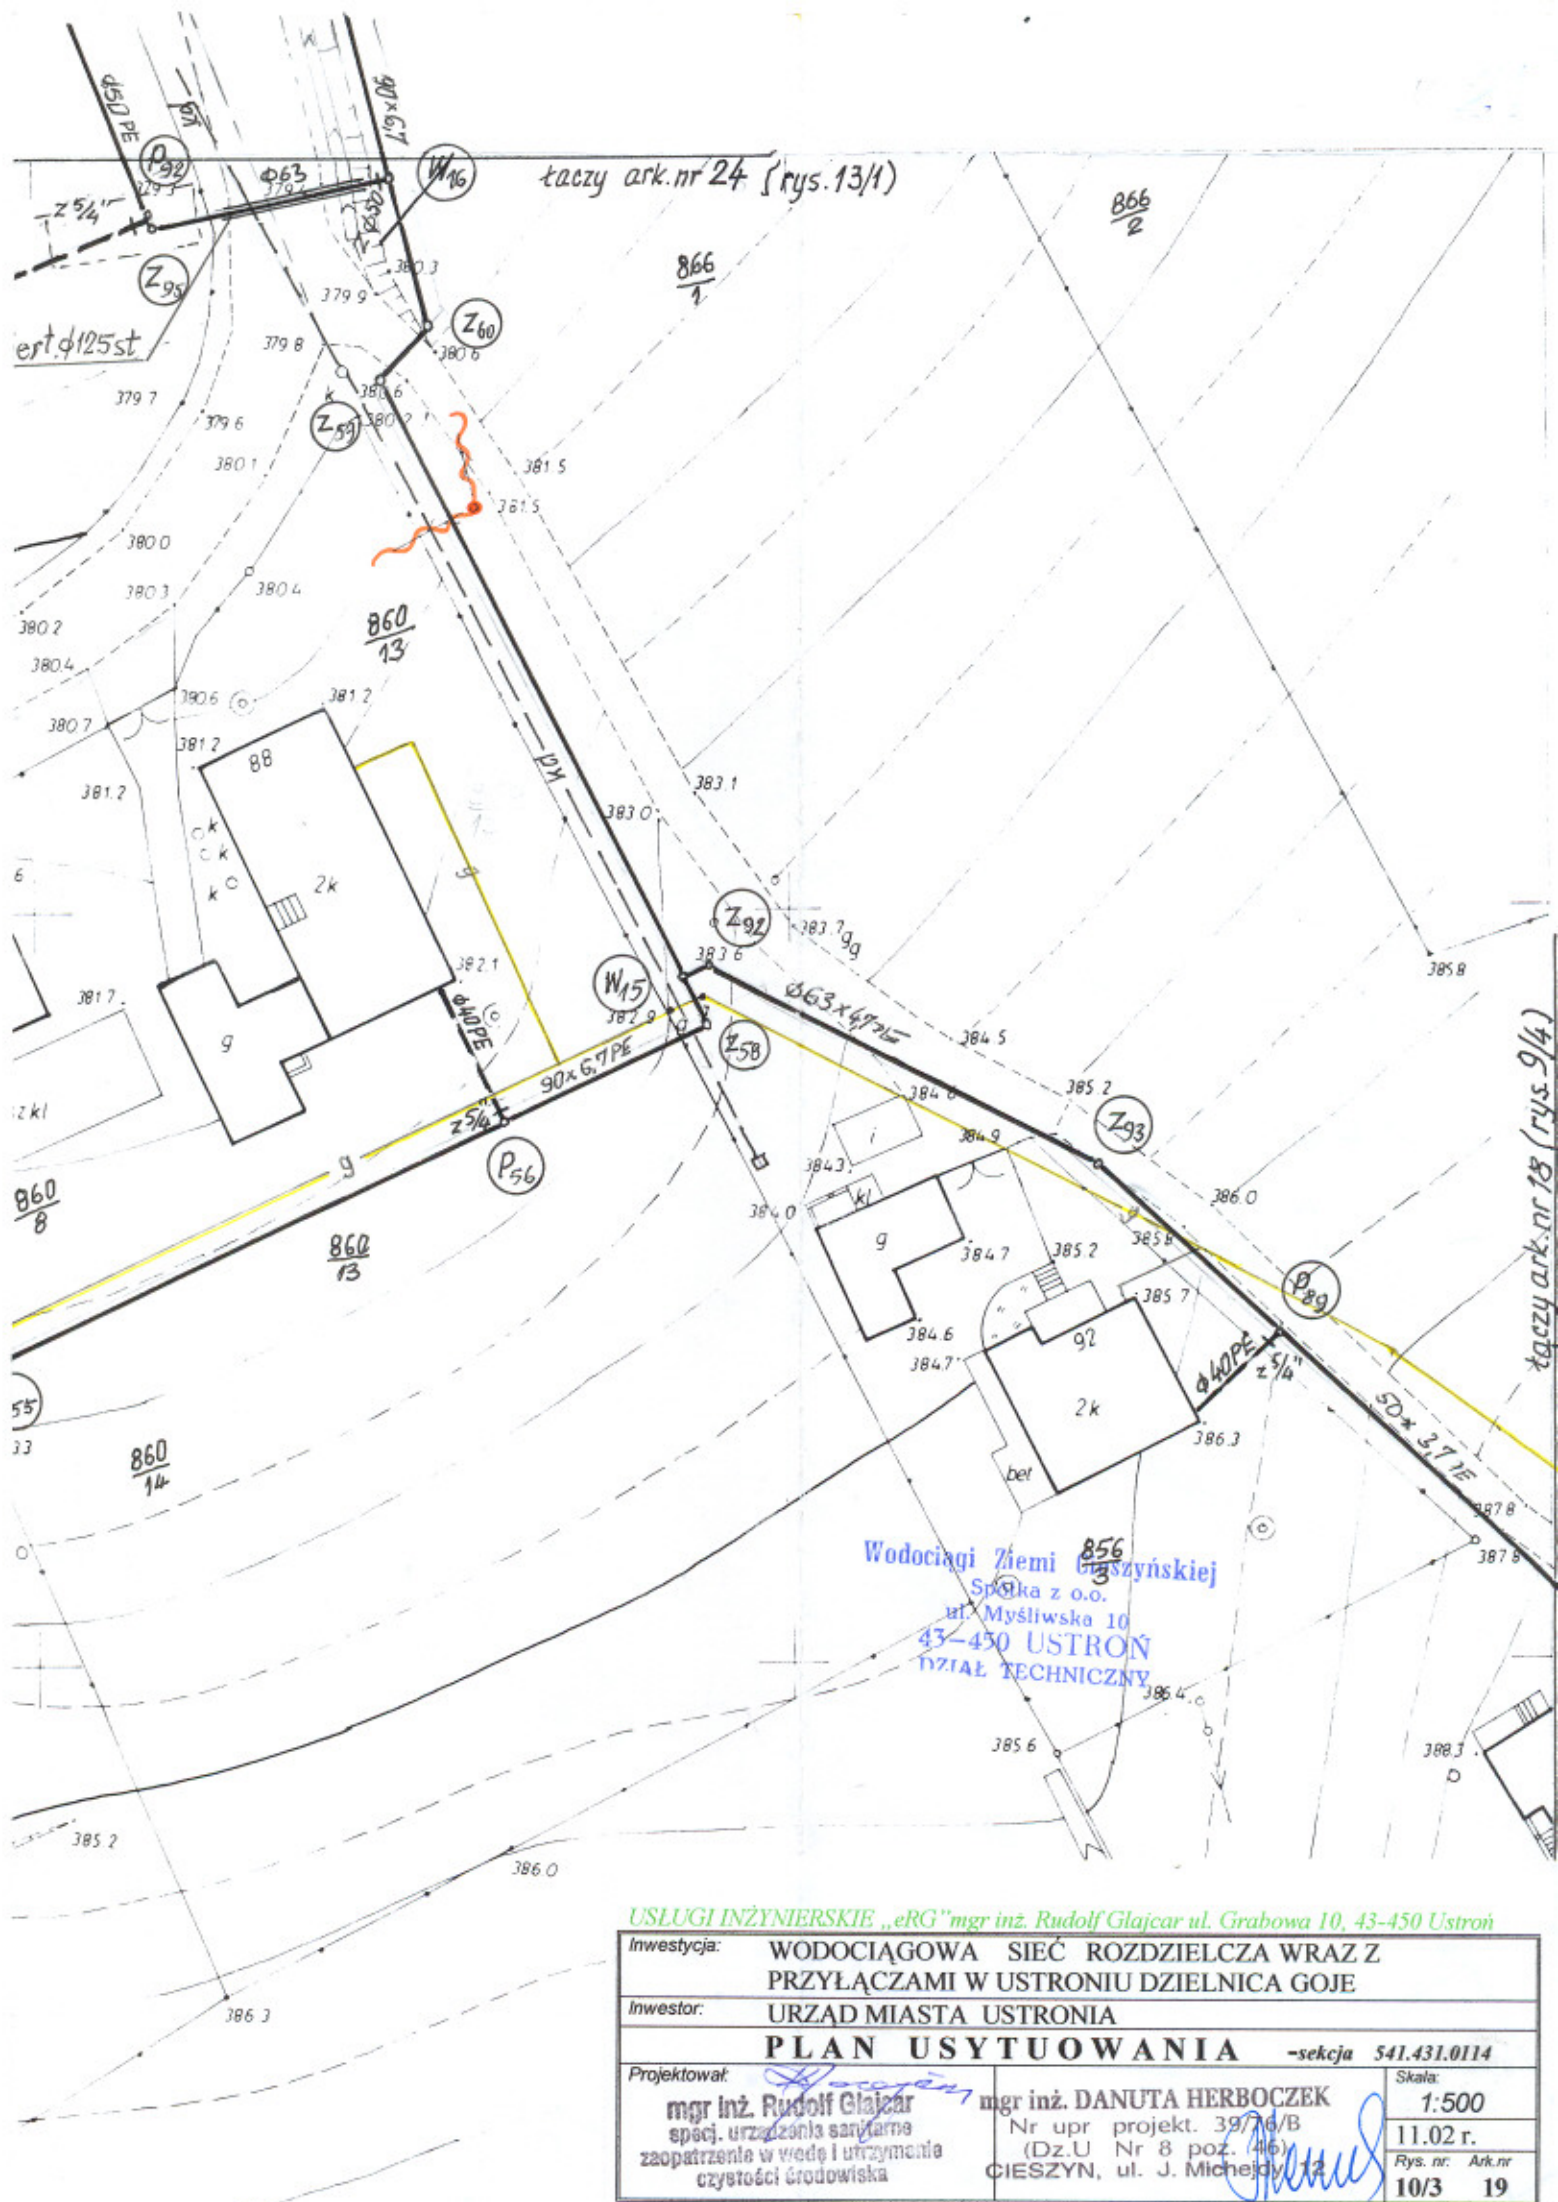

USŁUGI INŻYNIERSKIE „eRG” mgr inż. Rudolf Głajcar ul. Grabowa 10, 43-450 Ustronie

Inwestycja:	WODOCIĄGOWA SIEĆ ROZDZIELCZA WRAZ Z PRZYŁĄCZAMI W USTRONIU DZIELNICA GOJE		
Inwestor:	URZĄD MIASTA USTRONIA		
PLAN USYTUOWANIA		-sekcja 541.431.0114	
Projektował:	mgr inż. DANUTA HERBOCZEK	Skala:	1:500
mgr inż. Rudolf Głajcar specj. urządzenia sanitarne zaopatrzenie w wodę i utrzymanie czystości środowiska	Nr upr projekt. 39/76/B (Dz.U. Nr 8 poz. 46) CIESZYN, ul. J. Michejdy 12		11.02 r.
		Rys. nr:	Ark. nr
			10/3

STRON

Górnośląska Spółka Gazownictwa Sp. z o.o.
w Zabrze
Oddział Zakład Gazowniczy w Zabrze
Rejon Gazowniczy w Bielsku-Białej
ROZDZIELNIA GAZU SKOCZÓW
Punkt Obsługi Klienta w Ustroniu
48-460 Ustroń, ul. Jana Wantuły 47
NIP 648-23-70-613 tel. (0 32) 854 20 19, 854 22 90

Pracownik Techniczny
Punktu Obsługi Klienta w Ustroniu

Krzysztof Janik

14.02.2003

BESKIDZKA ENERGETYKA S.A.
ul. Batorego 17a, 43-300 Bielsko-Biała
NIP 547-005-27-35
ZAKŁAD ENERGETYCZNY CIESZYN
ul. Frysztańska 50, 43-400 CIESZYN
Tel. 8572-600, Fax 8572-702

Przez określony na planie teren
przebiegają podziemne linie
elektroenergetyczne

..... linie kablowe n.n.
..... linie kablowe S.N.

Uwagi podano na rys. nr. 3/1

UZGODNIENIE

jest ważne 1 rok

17.02.2003

TELEKOMUNIKACJA POLSKA S.A.

DZIAŁ UTRZYMANIA SYSTEMÓW
I URZĄDZEN DOSTĘPOWYCH NR 8

w Cieszynie
PASZPORTYZACJA
USTROŃ, ul. Słoneczna 11
tel. (033) 852-32-11, fax (033) 854-55-95

Przez określony na planie teren
nie przebiegają żadne podziemne
urządzenia telekomunikacyjne

Uwagi przedstawiono na rys. nr. 3/1

Uzgodnienie ważne 1 rok

20.02.2003

Cieszyn, dnia

SP. d/s Przygotowania Remontów


i Dokumentacji


INSTRUKTOR

Monika Gaś

TECHNIK
dla Elektroenergetyki
Miroslaw Szafer


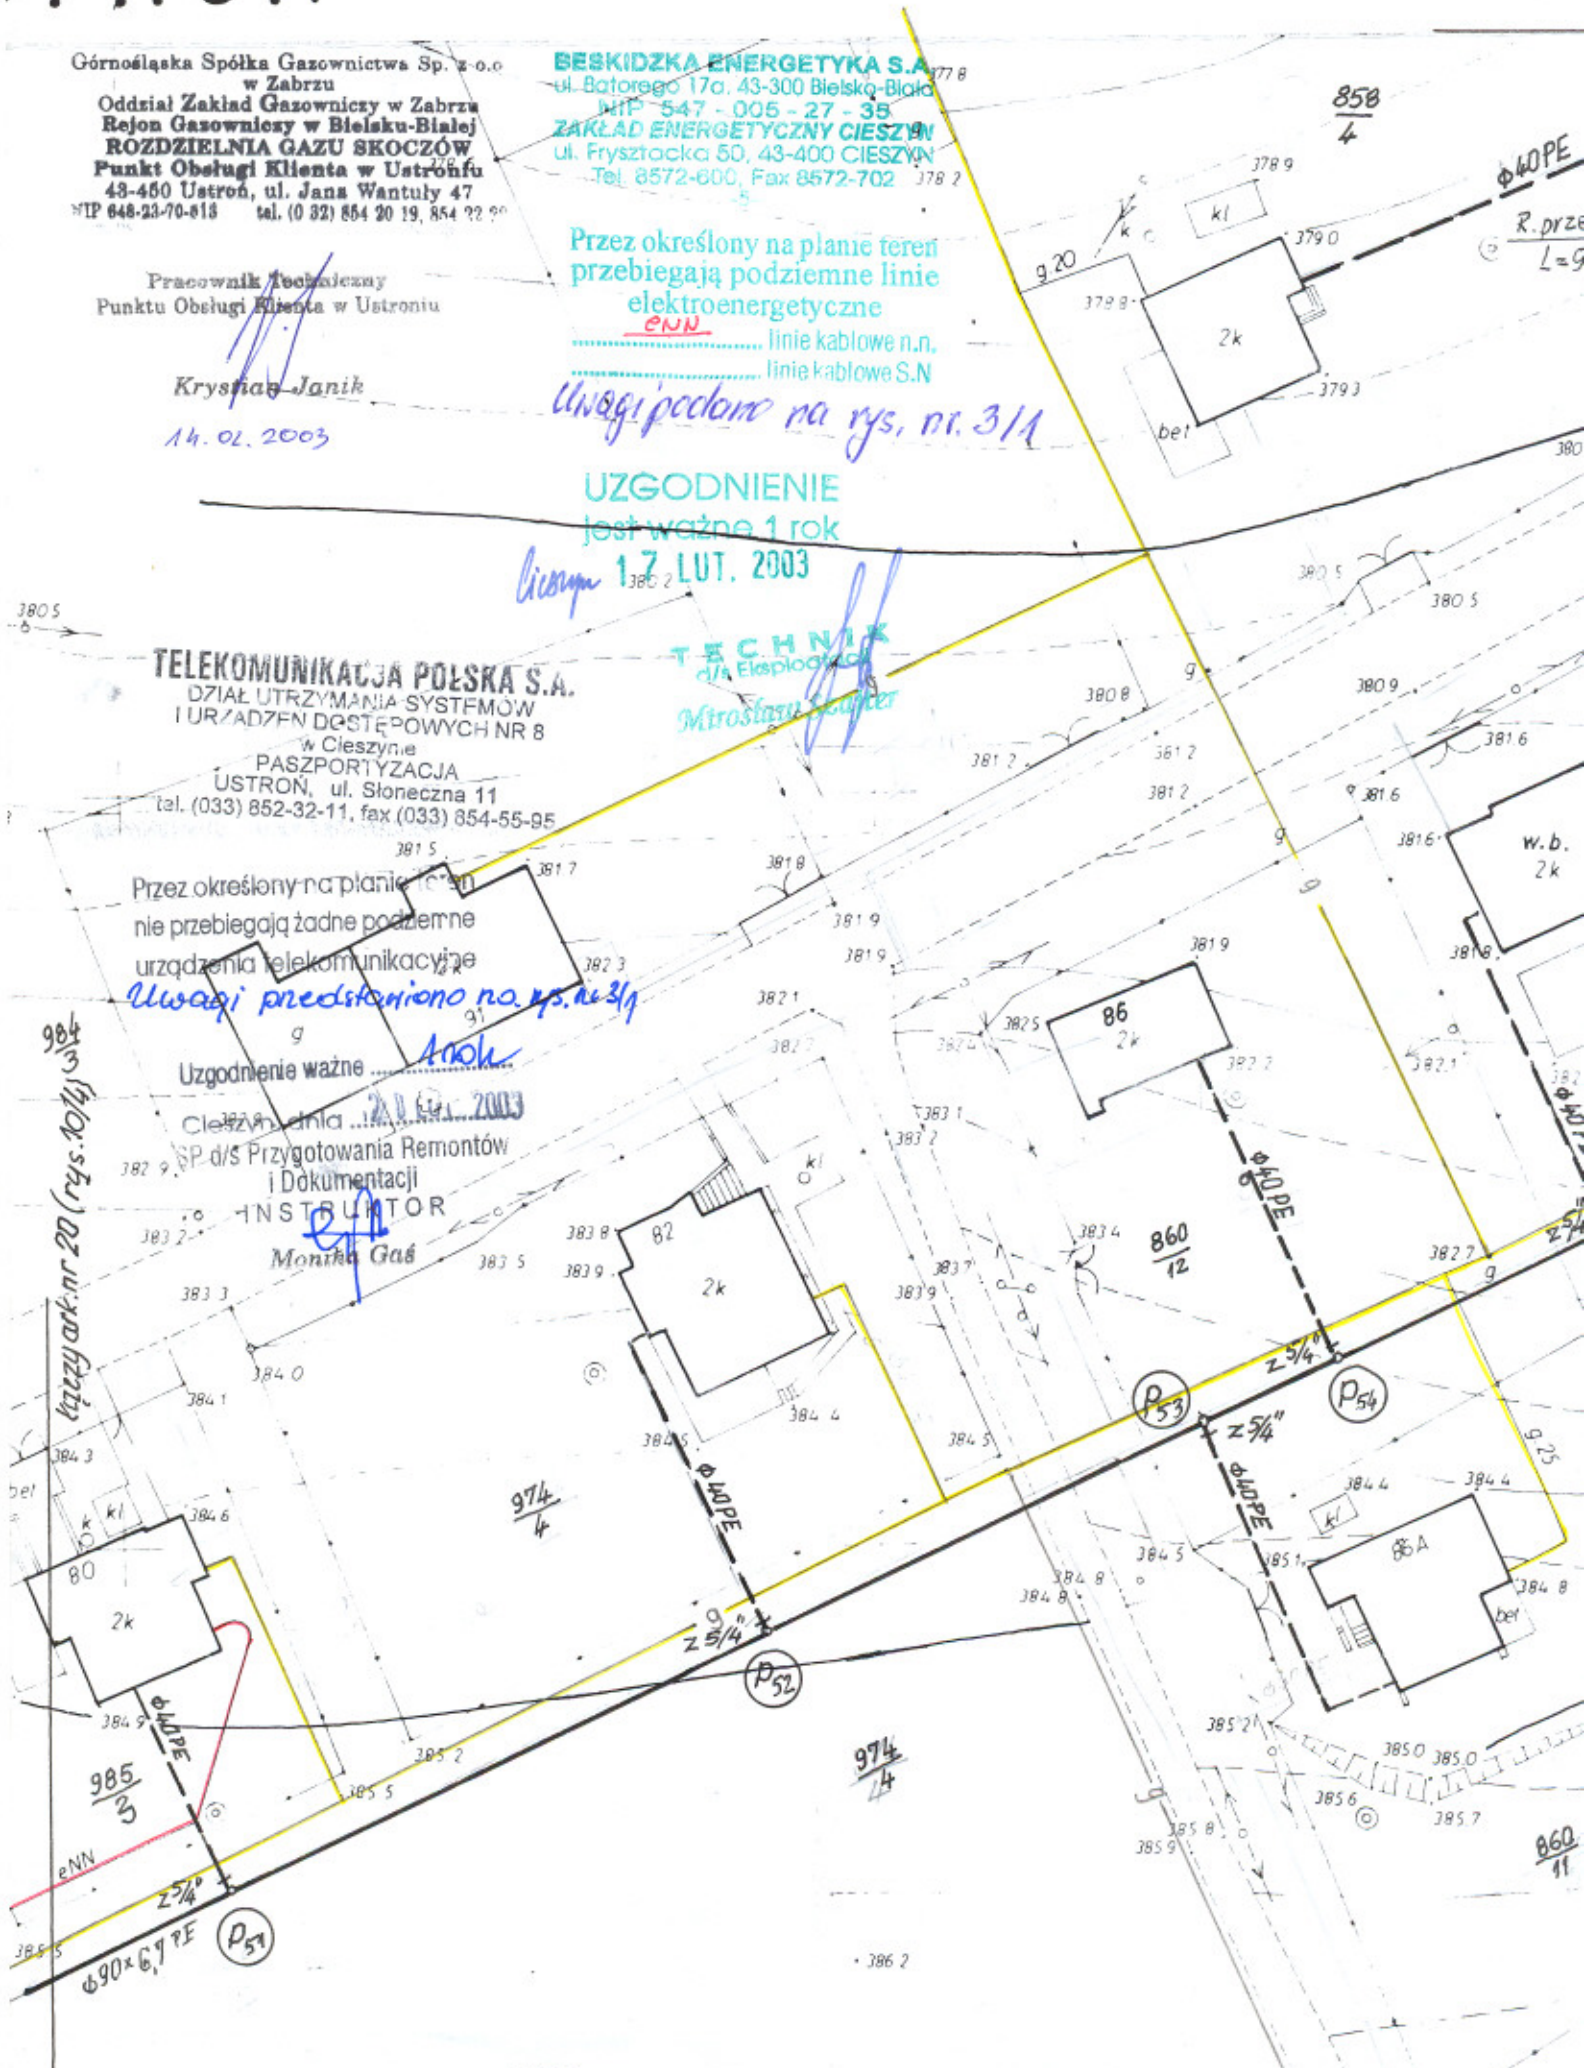

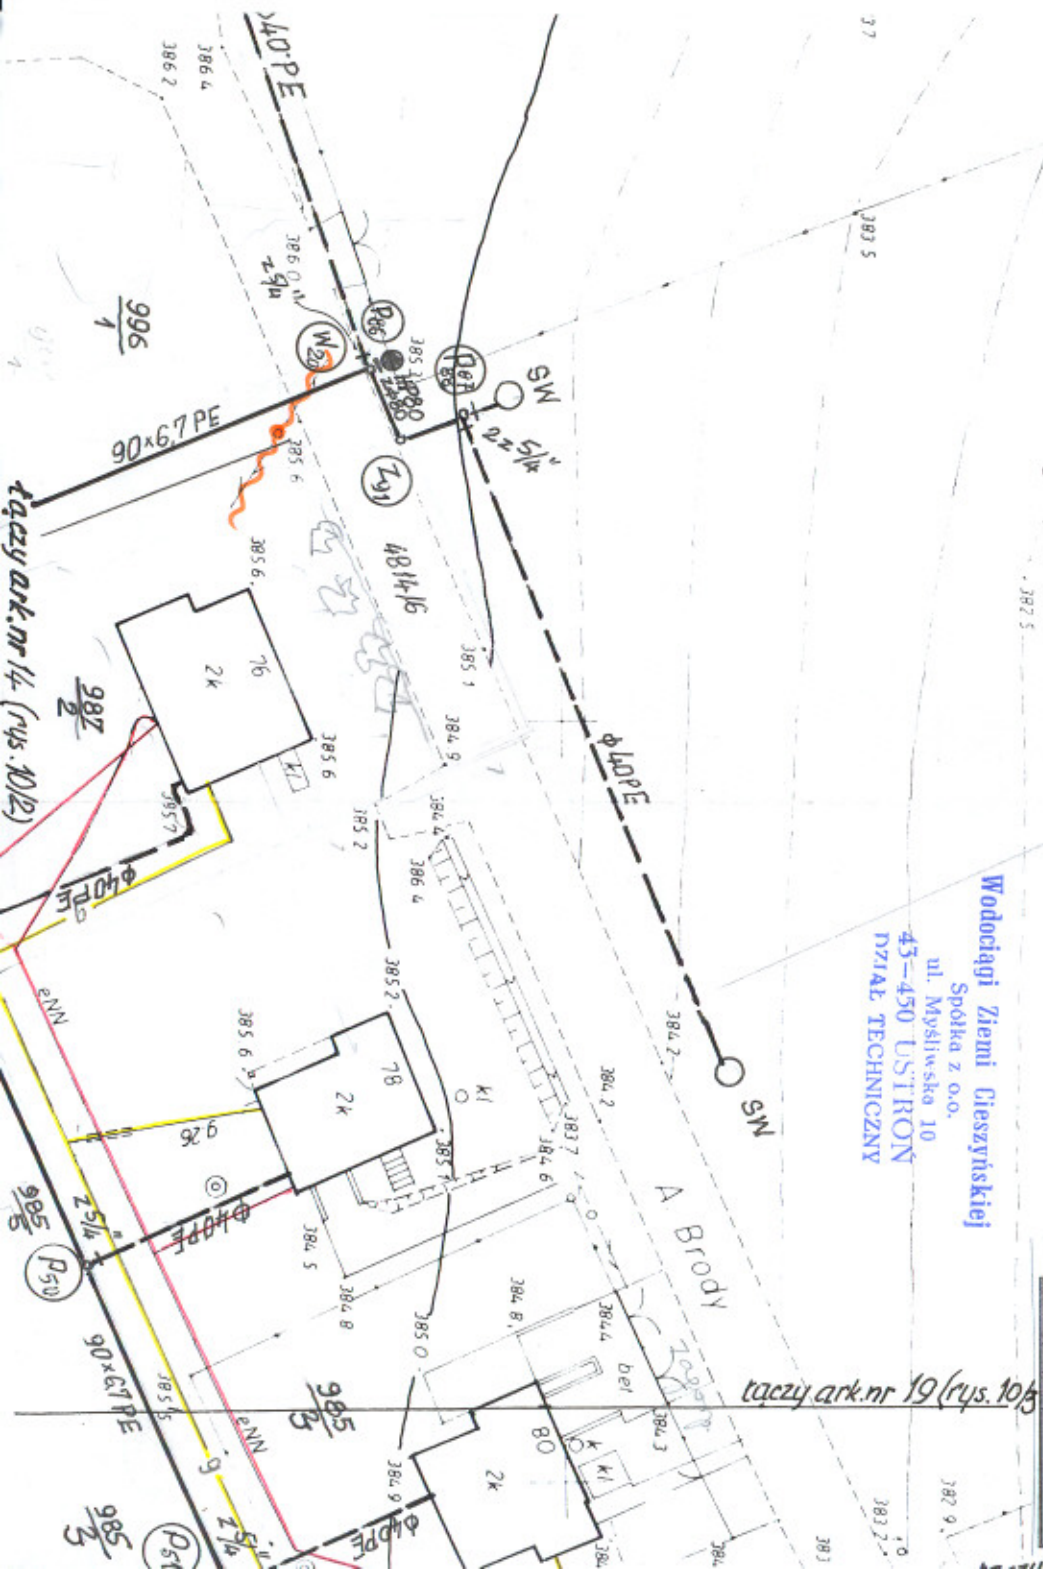

USŁUGI INŻYNIERSKIE „eRG” mgr inż. Rudolf Głajcar ul. Grabowa 10, 43-450 Ustron

Inwestycja:	WODOCIĄGOWA SIEĆ ROZDZIELCZA WRAZ Z PRZYŁĄCZAMI W USTRONIU DZIELNICA GOJE
Inwestor:	URZĄD MIASTA USTRONIA
Projektował:	mgr inż. DANUTA HERBOCZEK Nr upr. projekt. 39/76/8 (Dz.U. Nr 8 poz. 46) CIESZYN, ul. J. Michejdy 12
mgr inż. Rudolf Głajcar specj. urzędzenia sanitarnie zaopatrzenie w wodę i utrzymanie czystości środowiska	Skala: 1:500 11.02 r. Rys. nr: Ark. nr 10/4 20

USTRON

Górnośląska Spółka Gazownictwa Sp. z o.o.
w Zabrze
Oddział Zakład Gazowniczy w Zabrze
Rejon Gazowniczy w Bielsku-Białej
ROZDZIELNIA GAZU SKOCZÓW
Punkt Obsługi Klienta w Ustroniu
48-460 Ustron, ul. Jana Wantuły 47
NIP 648-23-70-613 tel. (0 33) 864 20 19, 854 22 29

Pracownik Techniczny
Punktu Obsługi Klienta w Ustroniu

Krzysztof Janik

14.02.2003

TELEKOMUNIKACJA POLSKA S.A.
DZIAŁ UTRZYMANIA SYSTEMÓW
I URZĄDZEN DOSTĘPOWYCH NR 8
w Cieszynie
PASZPORTYZACJA
USTRON, ul. Słoneczna 11
tel. (033) 852-32-11, fax (033) 854-55-95

Przez określony na planie teren
nie przebiegają żadne podziemne
urządzenia telekomunikacyjne
Uwagi przedstawiono na rys. nr 3/1

Uzgodnienie ważne *1 rok*

Cieszyn, dnia *12.02.2003*

SP d/s Przygotowania Remontów
i Dokumentacji
INSTRUKTOR
Monika Gaś

BESKIDZKA ENERGETYKA S.A.
ul. Batoiego 17a, 43-300 Bielsko-Biała
NIP 547 - 005 - 27 - 35
ZAKŁAD ENERGETYCZNY CIESZYN
ul. Fryzjacka 50, 43-400 CIESZYN
Tel. 8572-600, Fax 8572-702

Przez określony na planie teren
przebiegają podziemne linie
elektroenergetyczne


ENN linie kablowe n.n.
linie kablowe S.N.


Uwagi podano na rys. nr 3/1

UZGODNIENIE
jest ważne 1 rok

Grupa 17 LUT. 2003

TECHNIK
d/s Eksploatacji
Miroslaw Szajter

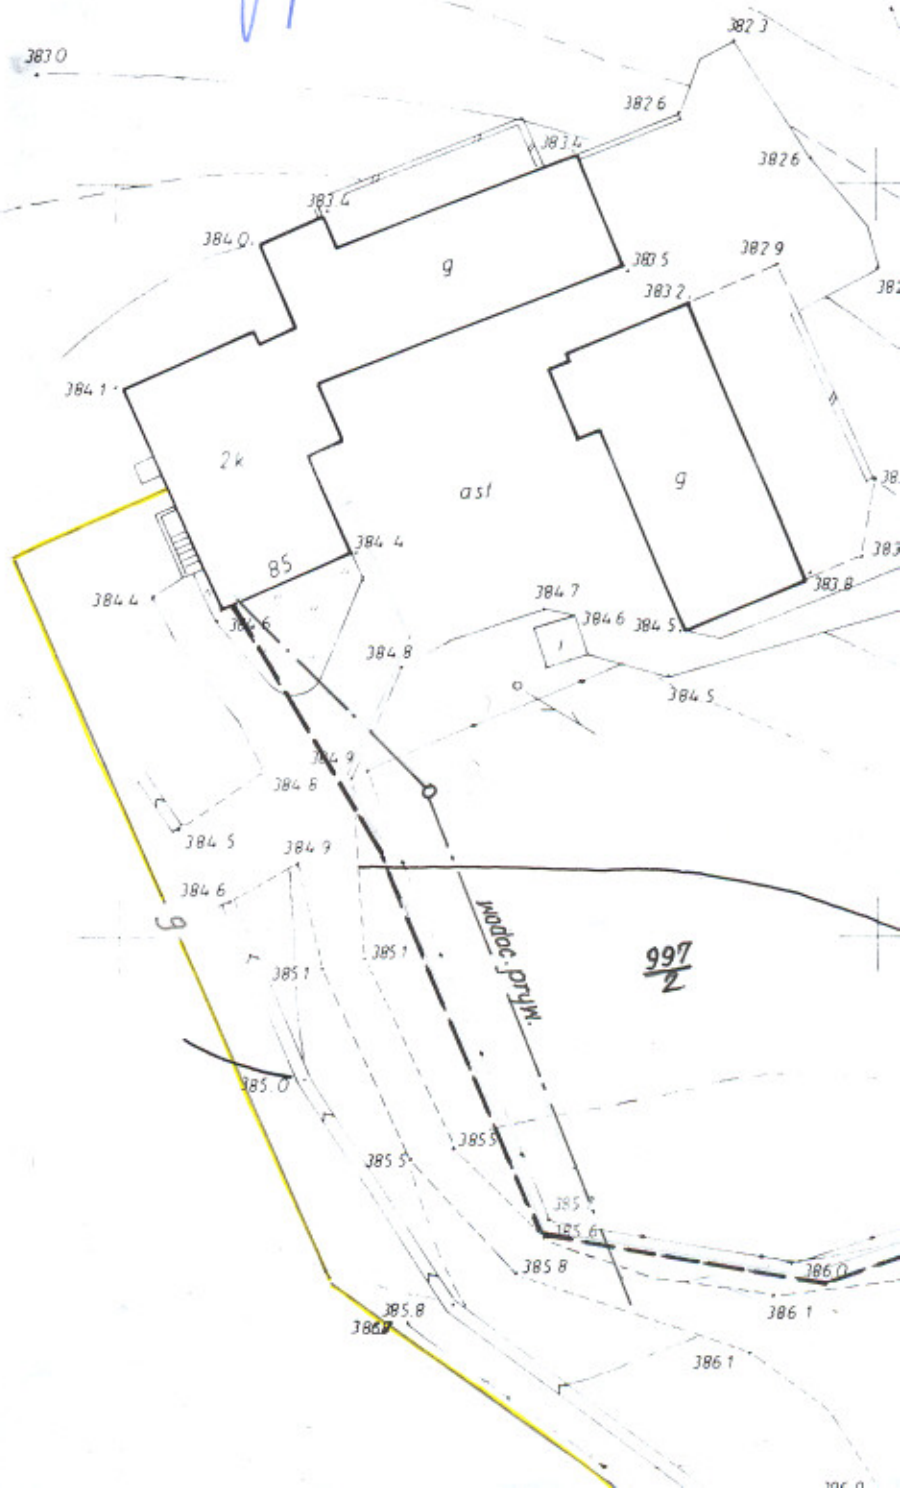

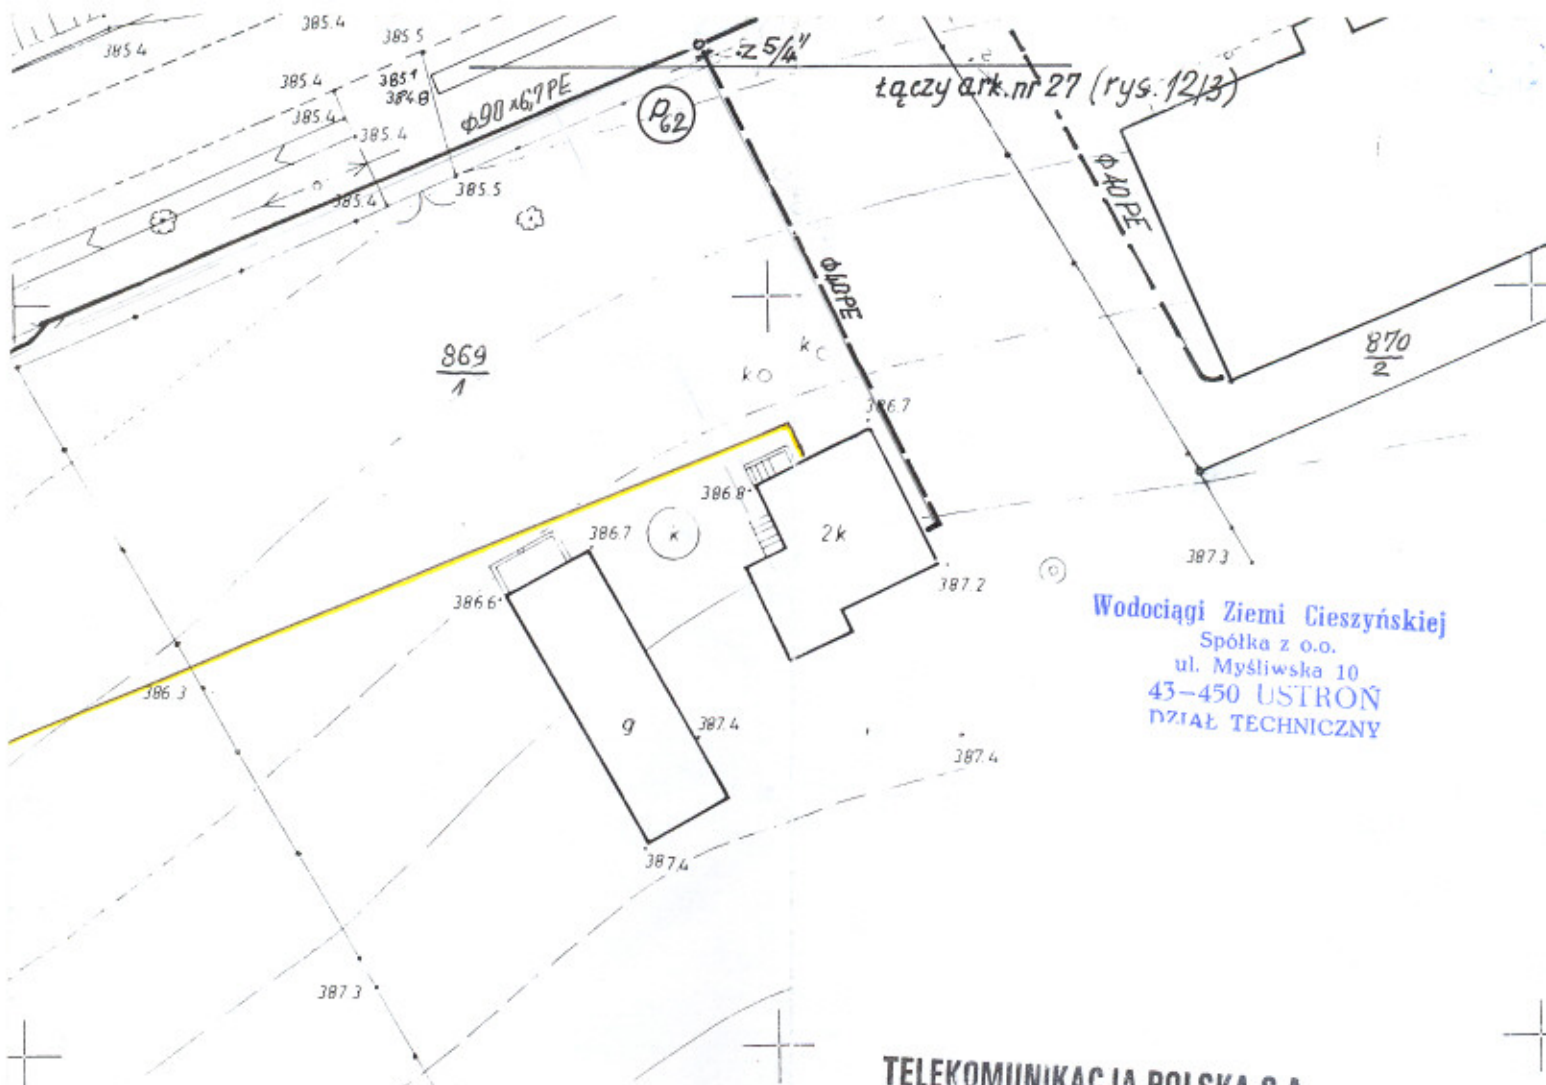

Wodociągi Ziemi Cieszyńskiej
Spółka z o.o.
ul. Myśliwska 10
43-450 USTRON
DZIAŁ TECHNICZNY

BESKIDZKA ENERGETYKA S.A.
ul. Batorego 17a, 43-300 Bielsko-Biała
NIP 547-005-27-35
ZAKŁAD ENERGETYCZNY CIESZYN
ul. Fryszacka 50, 43-400 CIESZYN
Tel. 8572-600, Fax 8572-702

PRZEZ OKREŚLONY NA PLANIE
TEREN NIE PRZEBIEGAJĄ ŻADNE
PODZIEMNE LINIE
ELEKTROENERGETYCZNE

uwagi podano na rys. nr. 3/1

UZGODNIENIE
jest ważne 1 rok

Cieszyn 17 LUT. 2003

TECHNIK
d/s Eksploatacji
Mirosław Szajter

TELEKOMUNIKACJA POLSKA S.A.
DZIAŁ UTRZYMANIA SYSTEMÓW
I URZĄDZEN DOSTĘPOWYCH NR 8

w Cieszynie
PASZPORTYZACJA
USTRON, ul. Słoneczna 11
tel. (033) 852-32-11, fax (033) 854-55-95

Przez określony na planie teren
nie przebiegają żadne podziemne
urządzenia telekomunikacyjne

uwagi podano na rys. nr. 3/1

Uzgodnienie ważne *1 rok*

Cieszyn, dnia 20 LUT 2003

SP d/s Przygotowania Remontów
i Dokumentacji
INSTRUMENTOR

Monika Gaś

ZASADNICZA

łożona w r. 1984 przez

ZEDSIĘBIÓRSTWO GEODEZYJNO-
AFICZNE W KATOWICACH

USŁUGI INŻYNIERSKIE „eRG” mgr inż. Rudolf Głajcar; ul. Grabowa 10, 43-450 Ustron

Inwestycja: WODOCIĄGOWA SIĘĆ ROZDZIELCZA WRAZ Z
PRZYŁĄCZAMI W USTRONIU DZIELNICA GOJE

Inwestor: URZĄD MIASTA USTRONIA

PLAN USYTUOWANIA -sekcja 541.431.0121

Projektował:
mgr inż. Rudolf Głajcar
specj. urządzenia sanitarno-
zaopatrzenie w wodę i utrzymanie
czystości środowiska

mgr inż. DANUTA HERBOCZEK
Nr upr. projekt. 39/76/B
(Dz.U. Nr 8 poz. 146)
CIESZYN, ul. J. Micheli 12

Skala:
1:500
11.02 r.
Rys. nr. Ark. nr
12/1 23

31 07 84

Górnośląska Spółka Gazownictwa Sp. z o.o.
w Zabrze
Oddział Zakład Gazowniczy w Zabrze
Rejon Gazowniczy w Białym-Białej
ROZDZIELNIA GAZU SKOCZÓW
Punkt Obsługi Klienta w Ustroniu
48-450 Ustronie, ul. Jana Wątulę 47
NIP 648-28-70-618 tel. (0 32) 854 20 19, 854 22 99

Pracownik Techniczny
Punktu Obsługi Klienta w Ustroniu

Krzysztof Janik

14.02.2003.

Łączy ark. nr 24 (rys. 13/1)

Cieszyńska

PAŁACE

90x67 PE

W18

P58

P58

SW

camp

809 750

22.800

867/4

867/5

867/6

867/8

867/3

867/6

867/3


867/6

867/3

541. 431. 0121
1:500

MAPA

OKRĘGOWE P
KARTOG

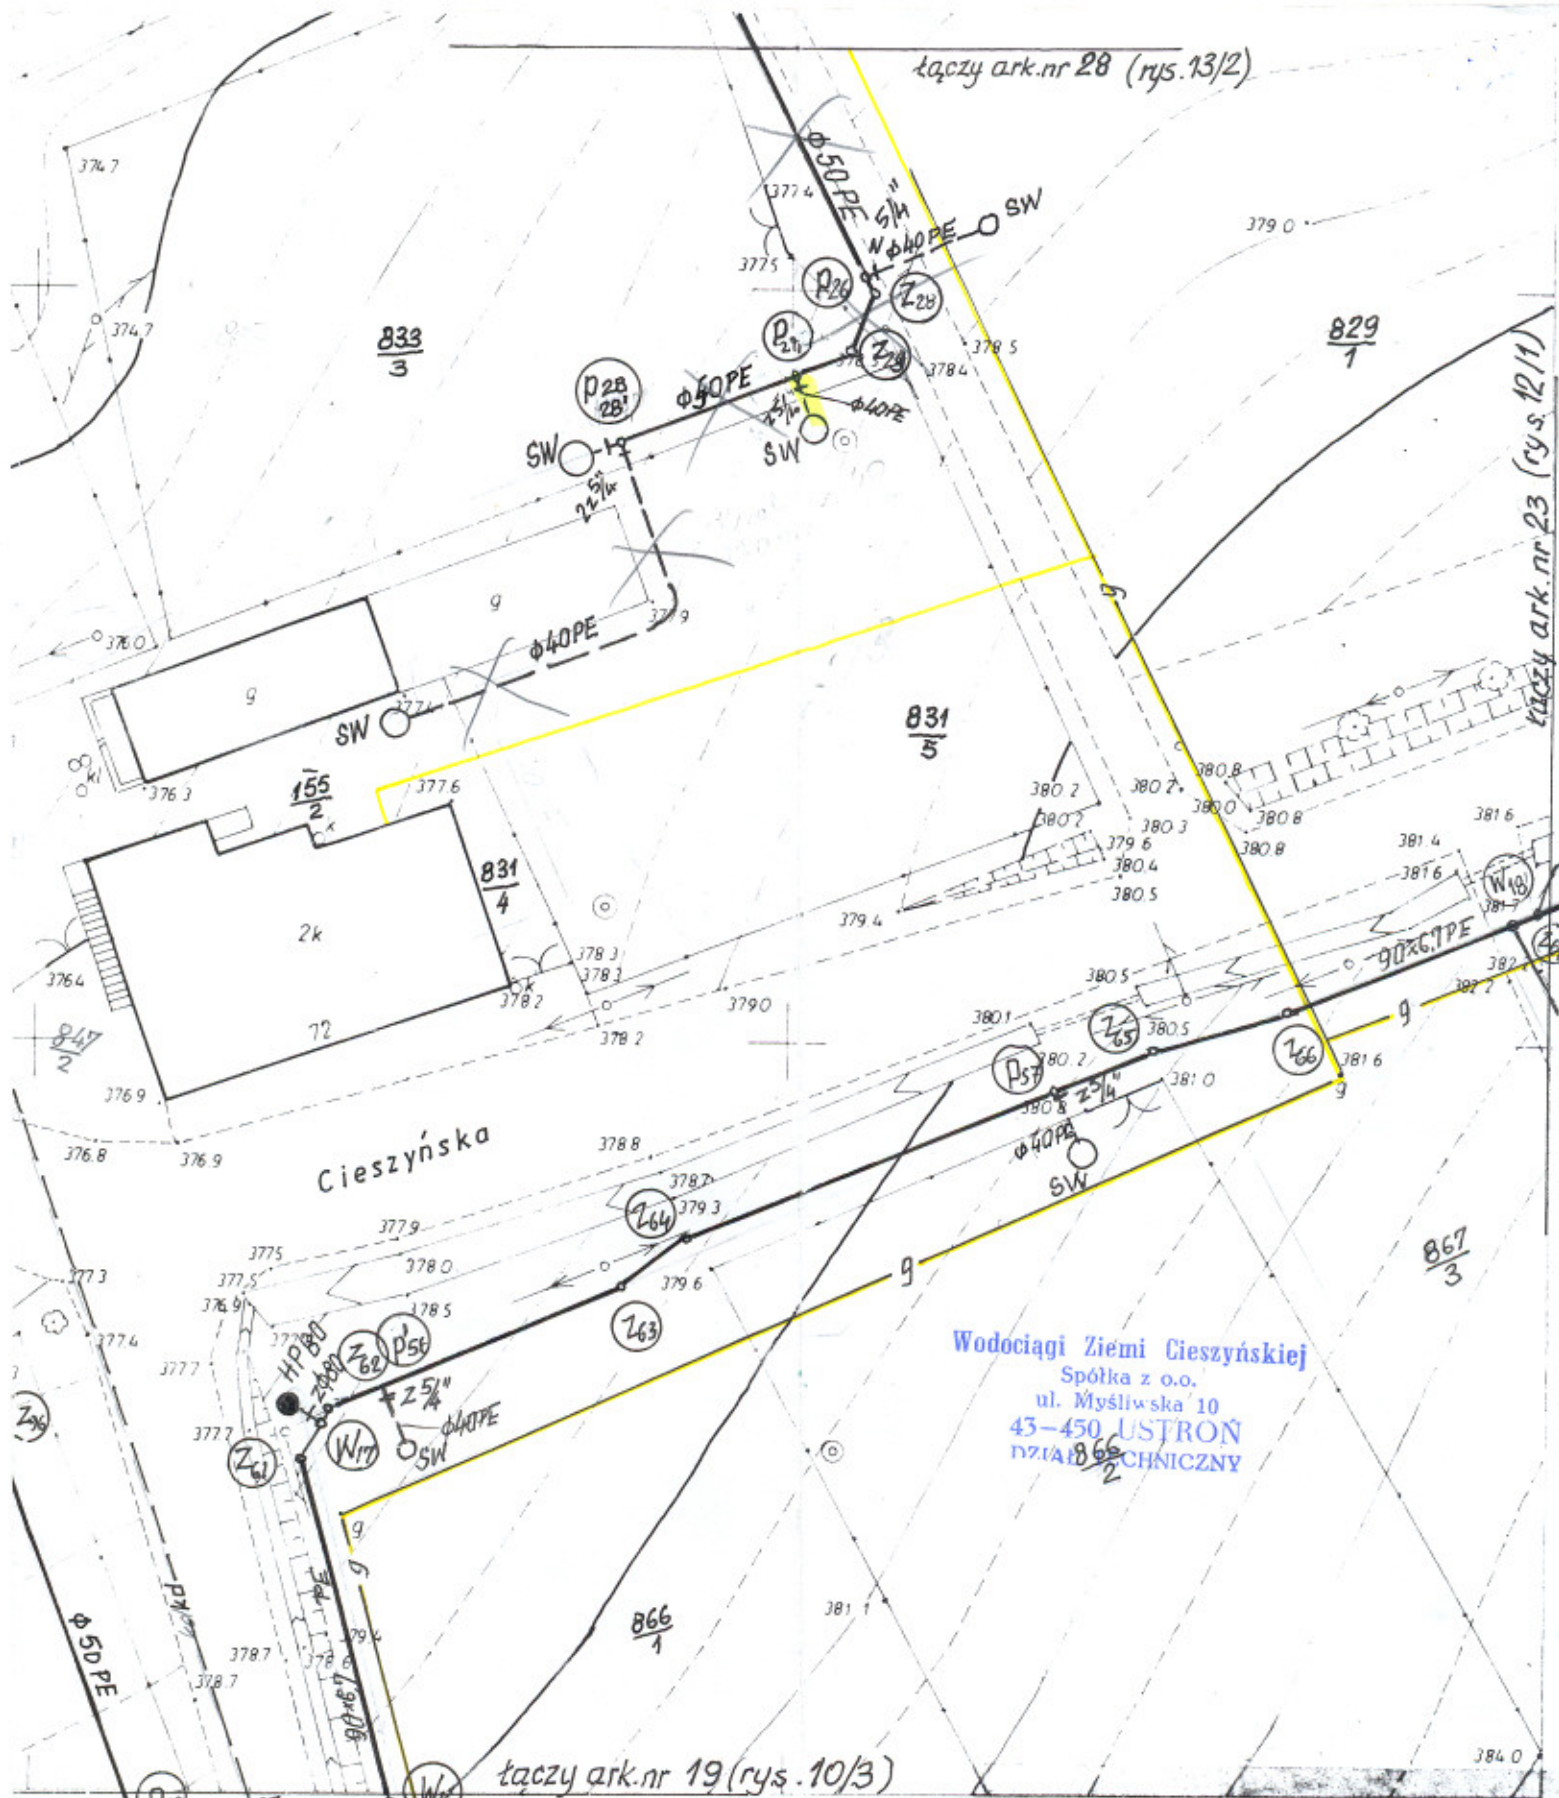

YŃSKI
filii i Katastru
apcy zasadniczej
liczący 0.11.2007
1349102
SZUŻYC
WYCH
przewodzenie na budowę
zawiesz przez jednostkę

**PRZEDSIĘBIORSTWO
USŁUG GEODEZYJNYCH**
Spółka z o.o.
PRACOWNIA GEODEZYJNA
43-460 Wisła, Pl. Hoffa 3
Tel. (033) 855-34-69

USŁUGI INŻYNIERSKIE „eRG” mgr inż. Rudolf Głajcar; ul. Grabowa 10, 43-450 Ustronie

Investycja:	WODOCIĄGOWA SIĘĆ ROZDZIELCZA WRAZ Z PRZYŁĄCZAMI W USTRONIU DZIELNICA GOJE		
Investor:	URZĄD MIASTA USTRONIA		
PLAN USYTUOWANIA A -sekcja 541.431.0112			
Projektował:	mgr inż. DANUTA HERBACZEK Nr upr. projekt. 39/76/B (Dz.U. Nr 8 poz. 46) CIESZYN, ul. J. Michejdy 12	mgr inż. Rudolf Głajcar spół. zarządzania sanitarnie zaopatrzenia w wodę i oczyszczanie czynniki środowiska	Skala: 1 : 500 11.02 r. Rys. nr: 13/1 24

KIEROWNIK PRAC

PRZEJŚCIE PRZEZ
CIEK Rys.szcz.Nr 25

łączy ark.nr 28⁰ (rys. 13/2)

5039

φ40 PE

848

g

373.4

373.7

373.8

373.9

404.