

WODOCIĄGI ZIEMI CIESZYŃSKIEJ SPÓŁKA Z O.O.

43-450 USTRÓŃ, UL. MYŚLIWSKA 10


Tel. 33 854 35 70 sekretariat, 33 854 34 96 centrala, Fax 33 854 37 25

www.wzc.com.pl e-mail: wzc@wzc.com.pl

KRS: 0000091989 NIP: 548-10-04-266

ZNAK: TT/ 4471 /2017

Ustroń, dnia 22.08.2017r.

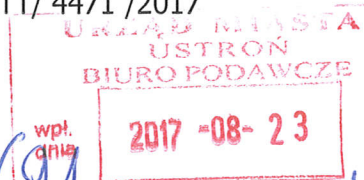

Do
Miasto Ustroń
Ul. Rynek 1
43-450 Ustroń

Dotyczy:

WARUNKÓW TECHNICZNYCH PRZYŁĄCZENIA DO SIECI KANALIZACJI SANITARNEJ

Wodociągi Ziemi Cieszyńskiej informują, że istnieje możliwość odprowadzenia ścieków bytowo-gospodarczych z **istniejących budynków mieszkalnych i działek budowlanych** znajdujących się w **Ustroniu** przy **ul. Bernadka / Przetnica / Krzywaniec** działka nr: **1472/4, 1373, 1422/1** i inne /wg załącznika **mapowego/** na następujących warunkach:


1. Odprowadzenie ścieków sanitarnych wyłącznie bytowo – socjalnych może nastąpić przez wykonanie fragmentu **sieci kanalizacji sanitarnej wraz przyłączami** i włączenie **do istniejącej kanalizacji sanitarnej PVC śr.200mm (jak na załączonym planie sytuacyjnym)**, z pominięciem osadników.
2. Inne warunki: **należy zaprojektować kolektor sanitarny z rur PVC klasy „S” lite (SDR 34/SN8) z nadrukiem wewnętrznym lub z rur kamionkowych o średnicy minimum 200mm. Studzienki kanalizacyjne na głównych kolektorach należy zaprojektować z elementów betonowych prefabrykowanych łączonych na uszczelki, a na przyłączach domowych z tworzywa sztucznego. Włazy żeliwne należy dostosować do przewidywanego obciążenia. Projektowaną kanalizację sanitarną zaprojektować na głębokości min. 1,2m. Przy projektowaniu kanalizacji sanitarnej powyżej tej głębokości zastosować dociepleni kanału. W przypadku zastosowania pompowego układu sieci kanalizacji sanitarnej należy pompownie ścieków zaprojektować zgodnie z załączonymi wytycznymi.**
Przydomowe przepompownie ścieków pozostają w eksploatacji właścicieli posesji.
3. Na rozbudowę sieci kanalizacyjnej wraz przyłączami należy opracować dokumentację projektową, która podlega końcowemu uzgodnieniu z W.Z.C. Sp. z o.o. w Ustroniu ulica Myśliwska 10.
4. Sieć kanalizacji sanitarnej wraz z przyłączami zostanie wykonane na koszt Inwestora, przez uprawnionego instalatora na podstawie uzgodnionego z W.Z.C. Sp. z o.o. w Ustroniu projektu technicznego.
5. Nadzór nad budową kanalizacji sanitarnej oraz odbiór techniczny przedmiotowej kanalizacji do sieci kanalizacyjnej będącej własnością W.Z.C. w Ustroniu na zlecenie Inwestora wykona wyłącznie W.Z.C. Spółka z o.o. w Ustroniu - Rejon Sieci w **Ustroniu**.
6. Do odbioru należy przedłożyć:
 - protokół odbioru prób szczelności,
 - inwentaryzację geodezyjną powykonawczą - pomiar wykonać przed zasypaniem przewodu,
8. Odprowadzenie ścieków może nastąpić dopiero po:
 - dokonaniu odbioru i zalegalizowaniu kanalizacji sanitarnej,
 - podpisaniu umowy o odprowadzaniu ścieków.
9. W przypadku korzystania z wody pitnej z ujęcia własnego, należy na instalacji wewnętrznej zabudować wodomierz (pozostający własnością i w eksploatacji Inwestora).
10. Po dokonaniu odbioru i zalegalizowaniu, przyłącze na odcinku od budynku do pierwszej studzienki kanalizacyjnej pozostaje własnością i w eksploatacji Inwestora. Wodociągi Ziemi Cieszyńskiej Spółka z o.o. w Ustroniu administrują odcinek od przewodu ulicznego do pierwszej studzienki od budynku.
11. Do obowiązków właścicieli nieruchomości przyłączonych do sieci kanalizacji sanitarnej należy:
 - usuwanie awarii i uszkodzeń przyłącza kanalizacyjnego
 - zabezpieczenie przed uszkodzeniem i rozmrożeniem instalacji kanalizacyjnej
 - usuwanie zwalów ziemi i śniegu, które mogą ograniczać dostęp do armatury kanalizacyjnej.
12. Szkody wynikłe z w/w zaniedbań, będą usuwane na koszt właściciela posesji.
13. Kanalizację deszczową administrują właściwe Gminy.
14. Wydane warunki techniczne są ważne 1 rok.

Otrzymują: 1x adresat

1x TT a/a

**Z-ca Kierownika
Działu Technicznego**

Leszek Olszewski

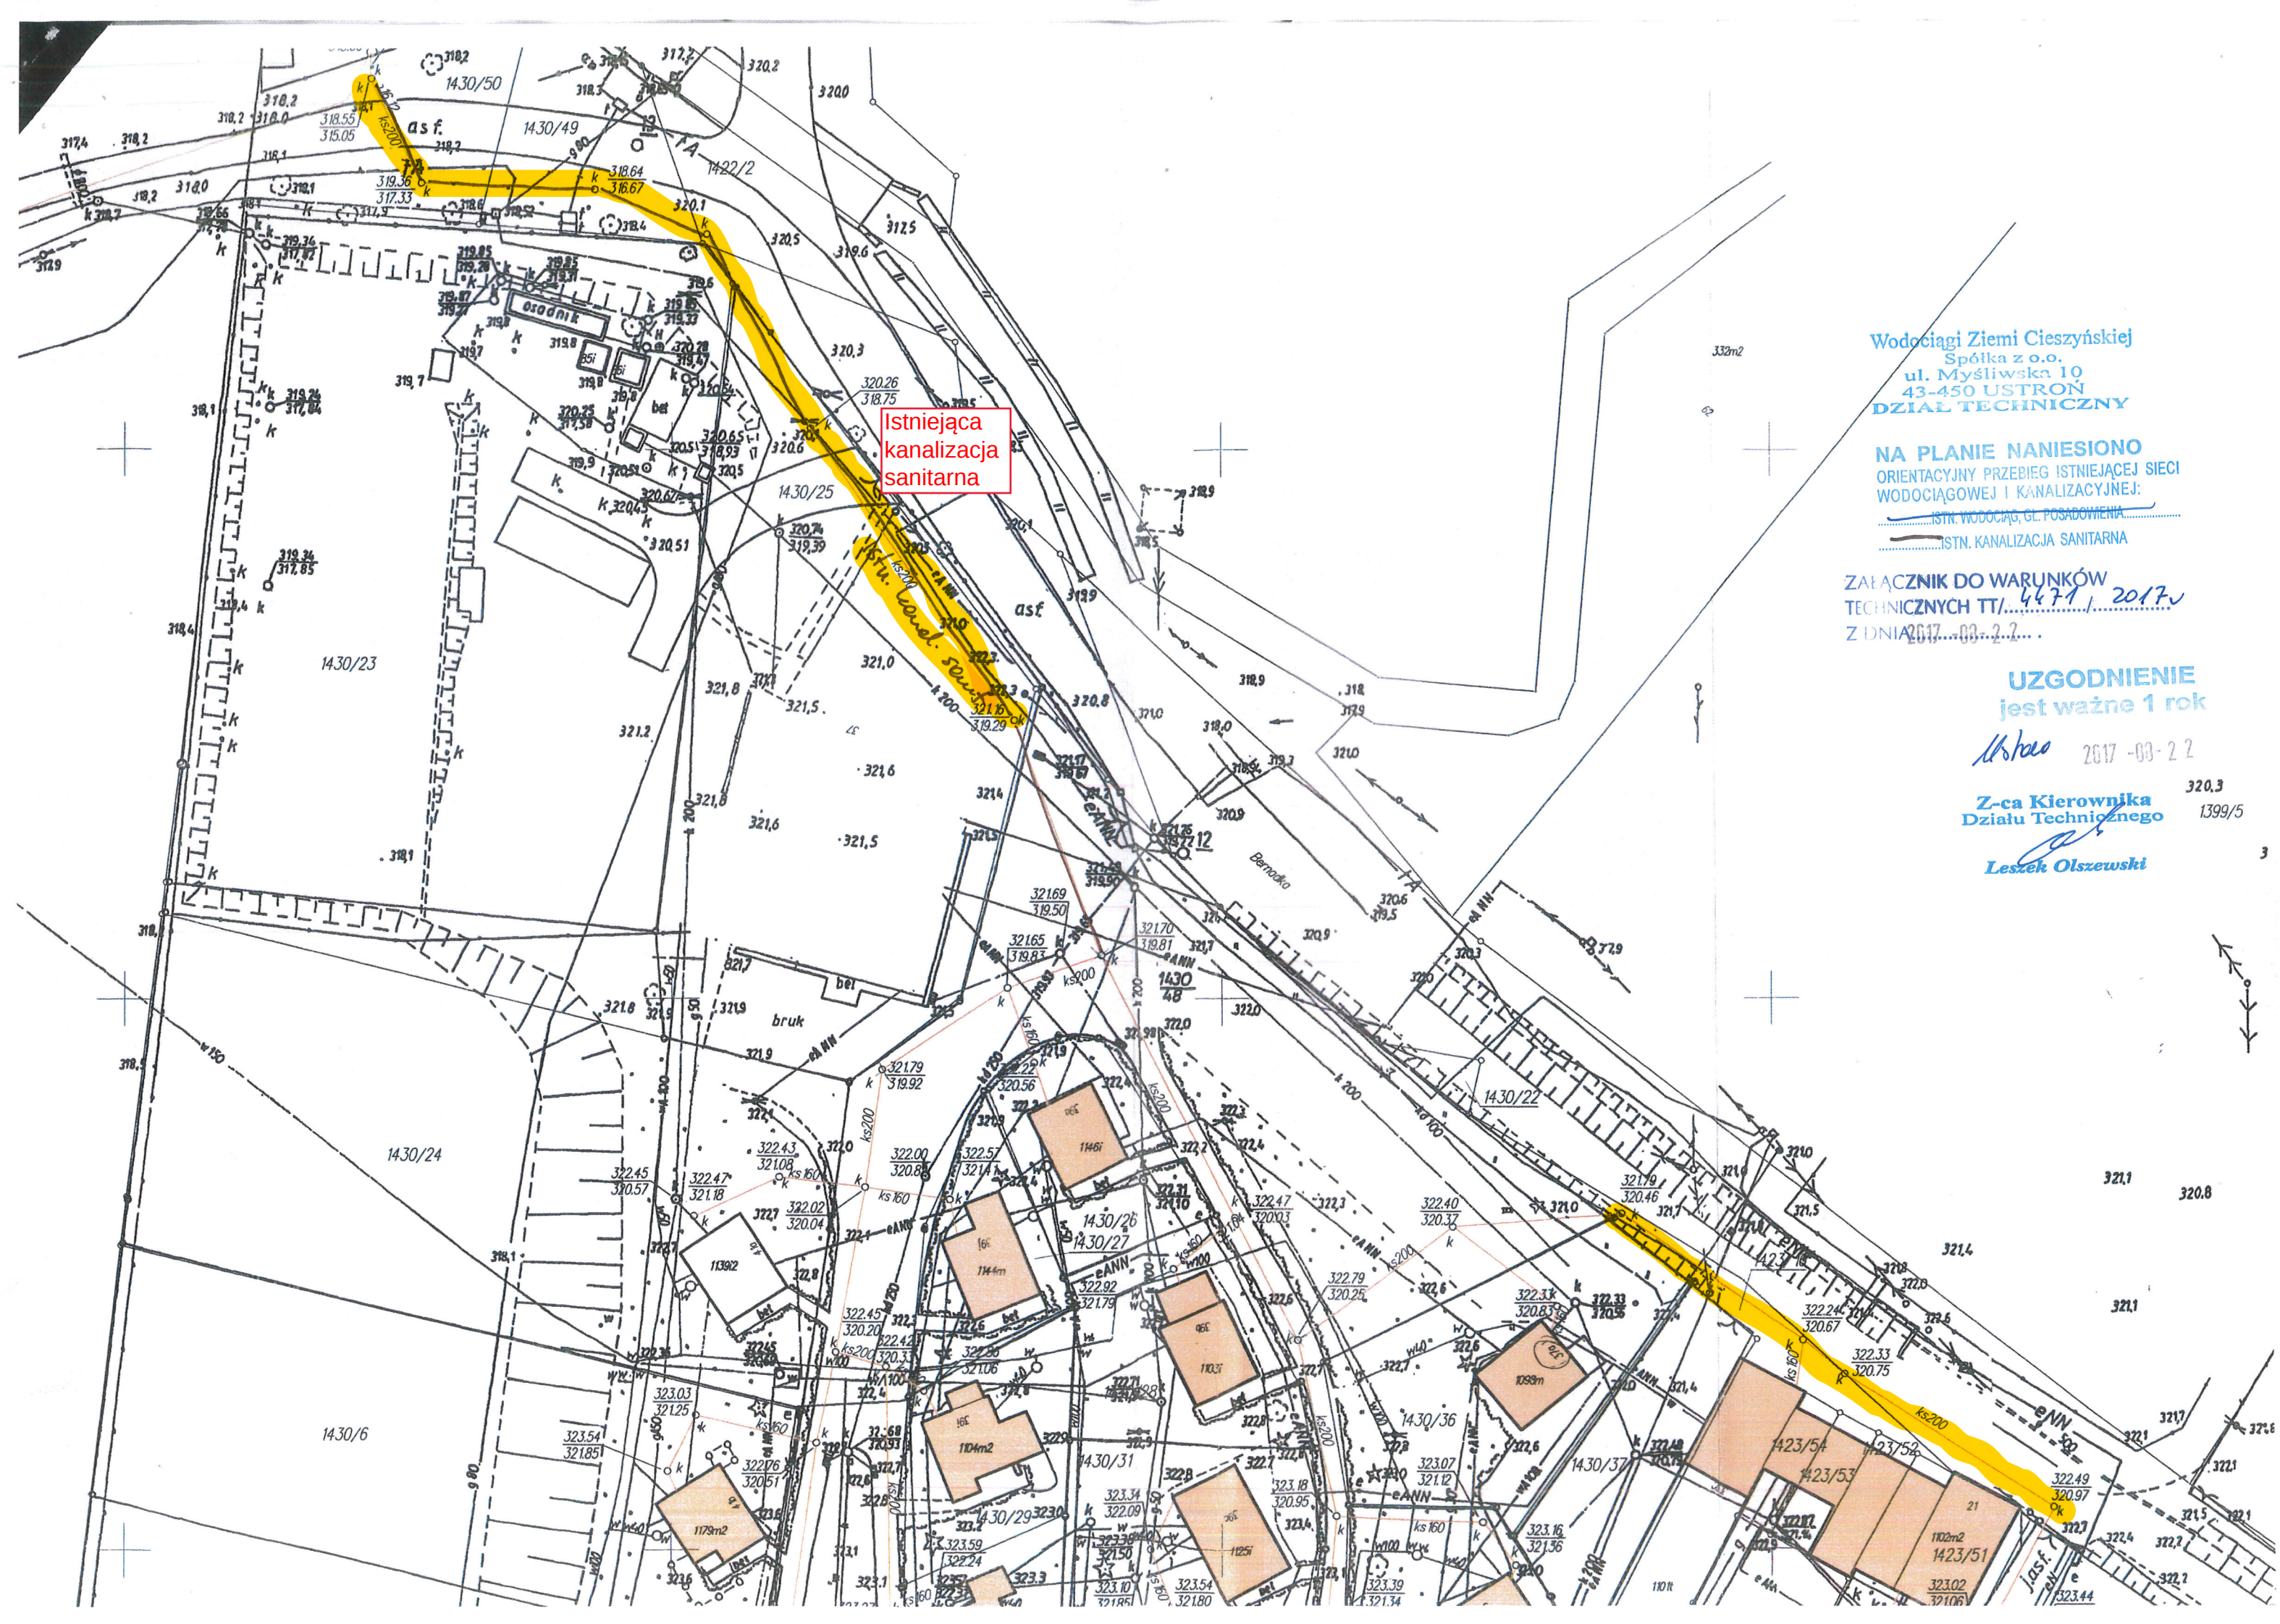

Wodociąg Ziemi Cieszyńskiej
Spółka z o.o.
ul. Myśliwska 10
43-450 USTRON
DZIAŁ TECHNICZNY

NA PLANIE NANIESIONO
ORIENTACYJNY PRZEBIEG ISTNIEJĄCEJ SIECI
WODOCIAŁOWEJ I KANALIZACYJNEJ:
— ISTN. WODOCIAŁ, GL. POSADOWIENIA
— ISTN. KANALIZACJA SANITARNA

ZAŁĄCZNIK DO WARUNKÓW
TECHNICZNYCH TT/4671/2017v
Z DNIA 2017-03-22...


UZGODNIENIE
jest ważne 1 rok

2017-03-22

Z-ca Kierownika
Działu Technicznego
Leszek Olszewski

320,3
1399/5

3

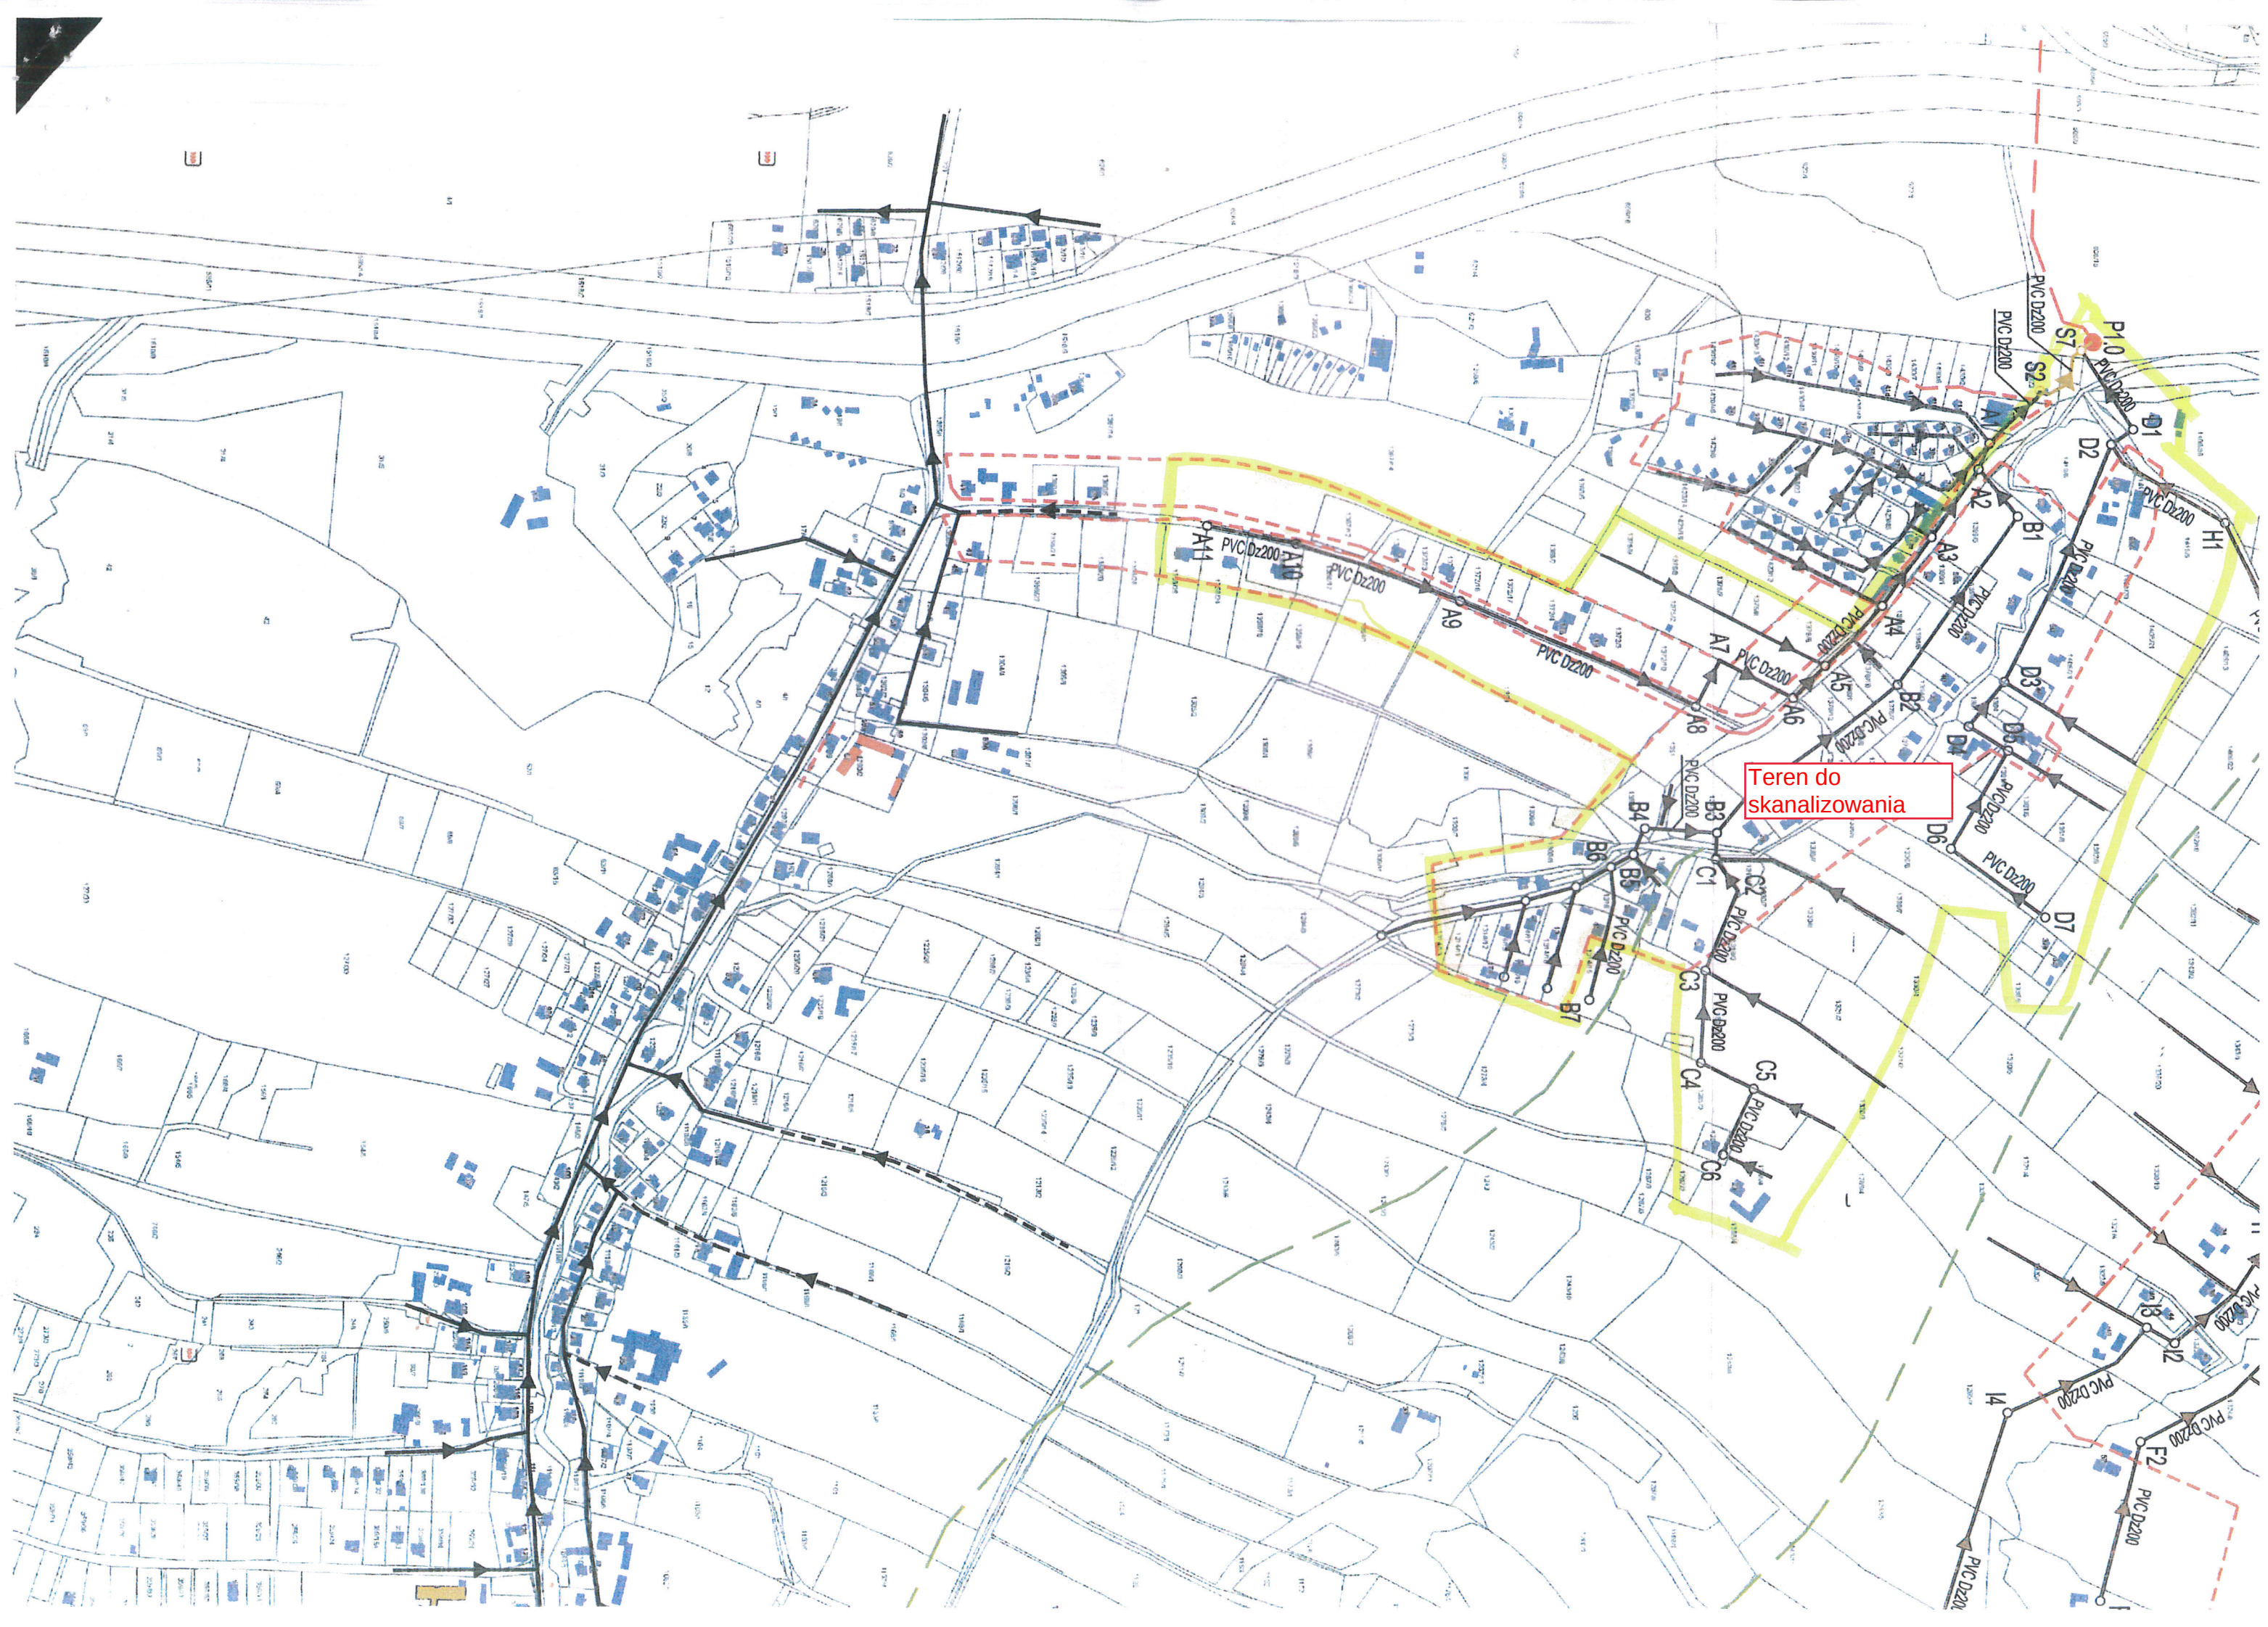

Teren do
skanalizowania