

ZNAK: TT/ 994 /2017

WODOCIĄGI ZIEMI CIESZYŃSKIEJ SPÓŁKA Z O.O.

43-450 USTRÓŃ, UL. MYŚLIWSKA 10

Tel. 33 854 35 70 sekretariat, 33 854 34 96 centrala, Fax 33 854 37 25

www.wzc.com.pl e-mail: wzc@wzc.com.pl

KRS: 0000091989 NIP: 548-10-04-266


Ustroń, dnia 14.03.2017r.

Do

MIASTO USTRÓŃ

Ul. Rynek 1

43-450 Ustroń

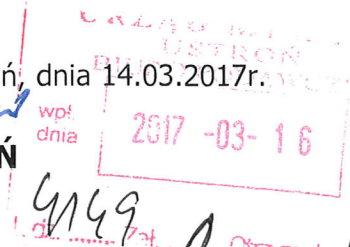

Dotyczy:

WARUNKÓW TECHNICZNYCH PRZYŁĄCZENIA DO SIECI KANALIZACJI SANITARNEJ


Wodociągi Ziemi Cieszyńskiej informują, że istnieje możliwość odprowadzenia ścieków bytowo-gospodarczych z **istniejących budynków mieszkalnych** znajdujących się w **Ustroniu** przy ul. **Akacyjowa i Bażantów** działka nr: **1993/18, 1993/41, 1993/11, 1993/4, 1993/39, 1990/2 i inne /wg załącznika mapowego/** na następujących warunkach:

1. Odprowadzenie ścieków sanitarnych wyłącznie bytowo – socjalnych może nastąpić przez wykonanie fragmentu **sieci kanalizacji sanitarnej wraz z przyłączami** od istniejącej kanalizacji sanitarnej do granicy nieruchomości lub do pierwszej studzienki kanalizacyjnej posadowionej na nieruchomości Inwestora w odległości nie większej niż 2m od granicy nieruchomości, zlokalizowanej **jak na załączonym planie sytuacyjnym**.
2. Inne warunki:
3. Projekt techniczny sieci kanalizacji sanitarnej należy wykonać i uzgodnić zgodnie z „Wytycznymi do opracowywania projektów budowlano-wykonawczych sieci i przyłączy kanalizacji sanitarnej i wodociągowych” umieszczonymi na stronie internetowej (www.wzc.com.pl)
4. Sieć kanalizacji sanitarnej zostanie wykonana na koszt Inwestora, przez uprawnionego instalatora na podstawie uzgodnionego z W.Z.C. Sp. z o.o. w Ustroniu projektu technicznego.
5. Do wykonania sieci kanalizacji sanitarnej należy stosować materiały zgodnie z „Wytycznymi technicznymi do projektowania sieci, przyłączy oraz urządzeń wodociągowych i kanalizacyjnych” umieszczonymi na stronie internetowej (www.wzc.com.pl)
6. Nadzór nad budową sieci kanalizacji sanitarnej oraz odbiór techniczny przedmiotowego przyłącza do sieci kanalizacyjnej będącej własnością W.Z.C. w Ustroniu na zlecenie Inwestora wykona wyłącznie W.Z.C. Spółka z o.o. w Ustroniu - Rejon Sieci w **Ustroniu**.
7. Do odbioru należy przedłożyć:
 - protokół odbioru prób szczelności,
 - inwentaryzację geodezyjną powykonawczą - pomiar wykonać przed zasypaniem przewodu,
 - Odprowadzenie ścieków może nastąpić dopiero po:
 - dokonaniu odbioru i zalegalizowaniu sieci
 - podpisaniu umowy o odprowadzaniu ścieków.
8. W przypadku korzystaniu z wody pitnej z ujęcia własnego, należy na instalacji wewnętrznej zabudować wodomierz (pozostający własnością i w eksploatacji Inwestora).
9. Kanalizację deszczową administrują właściwe Gminy.
10. Wydane warunki techniczne są ważne 1 rok.

Otrzymują: 1x adresat

1x TT a/a

CZŁONEK ZARZĄDU
Dyrektor Techniczny
Naczelnny Inżynier
mgr inż. Piotr Kawka

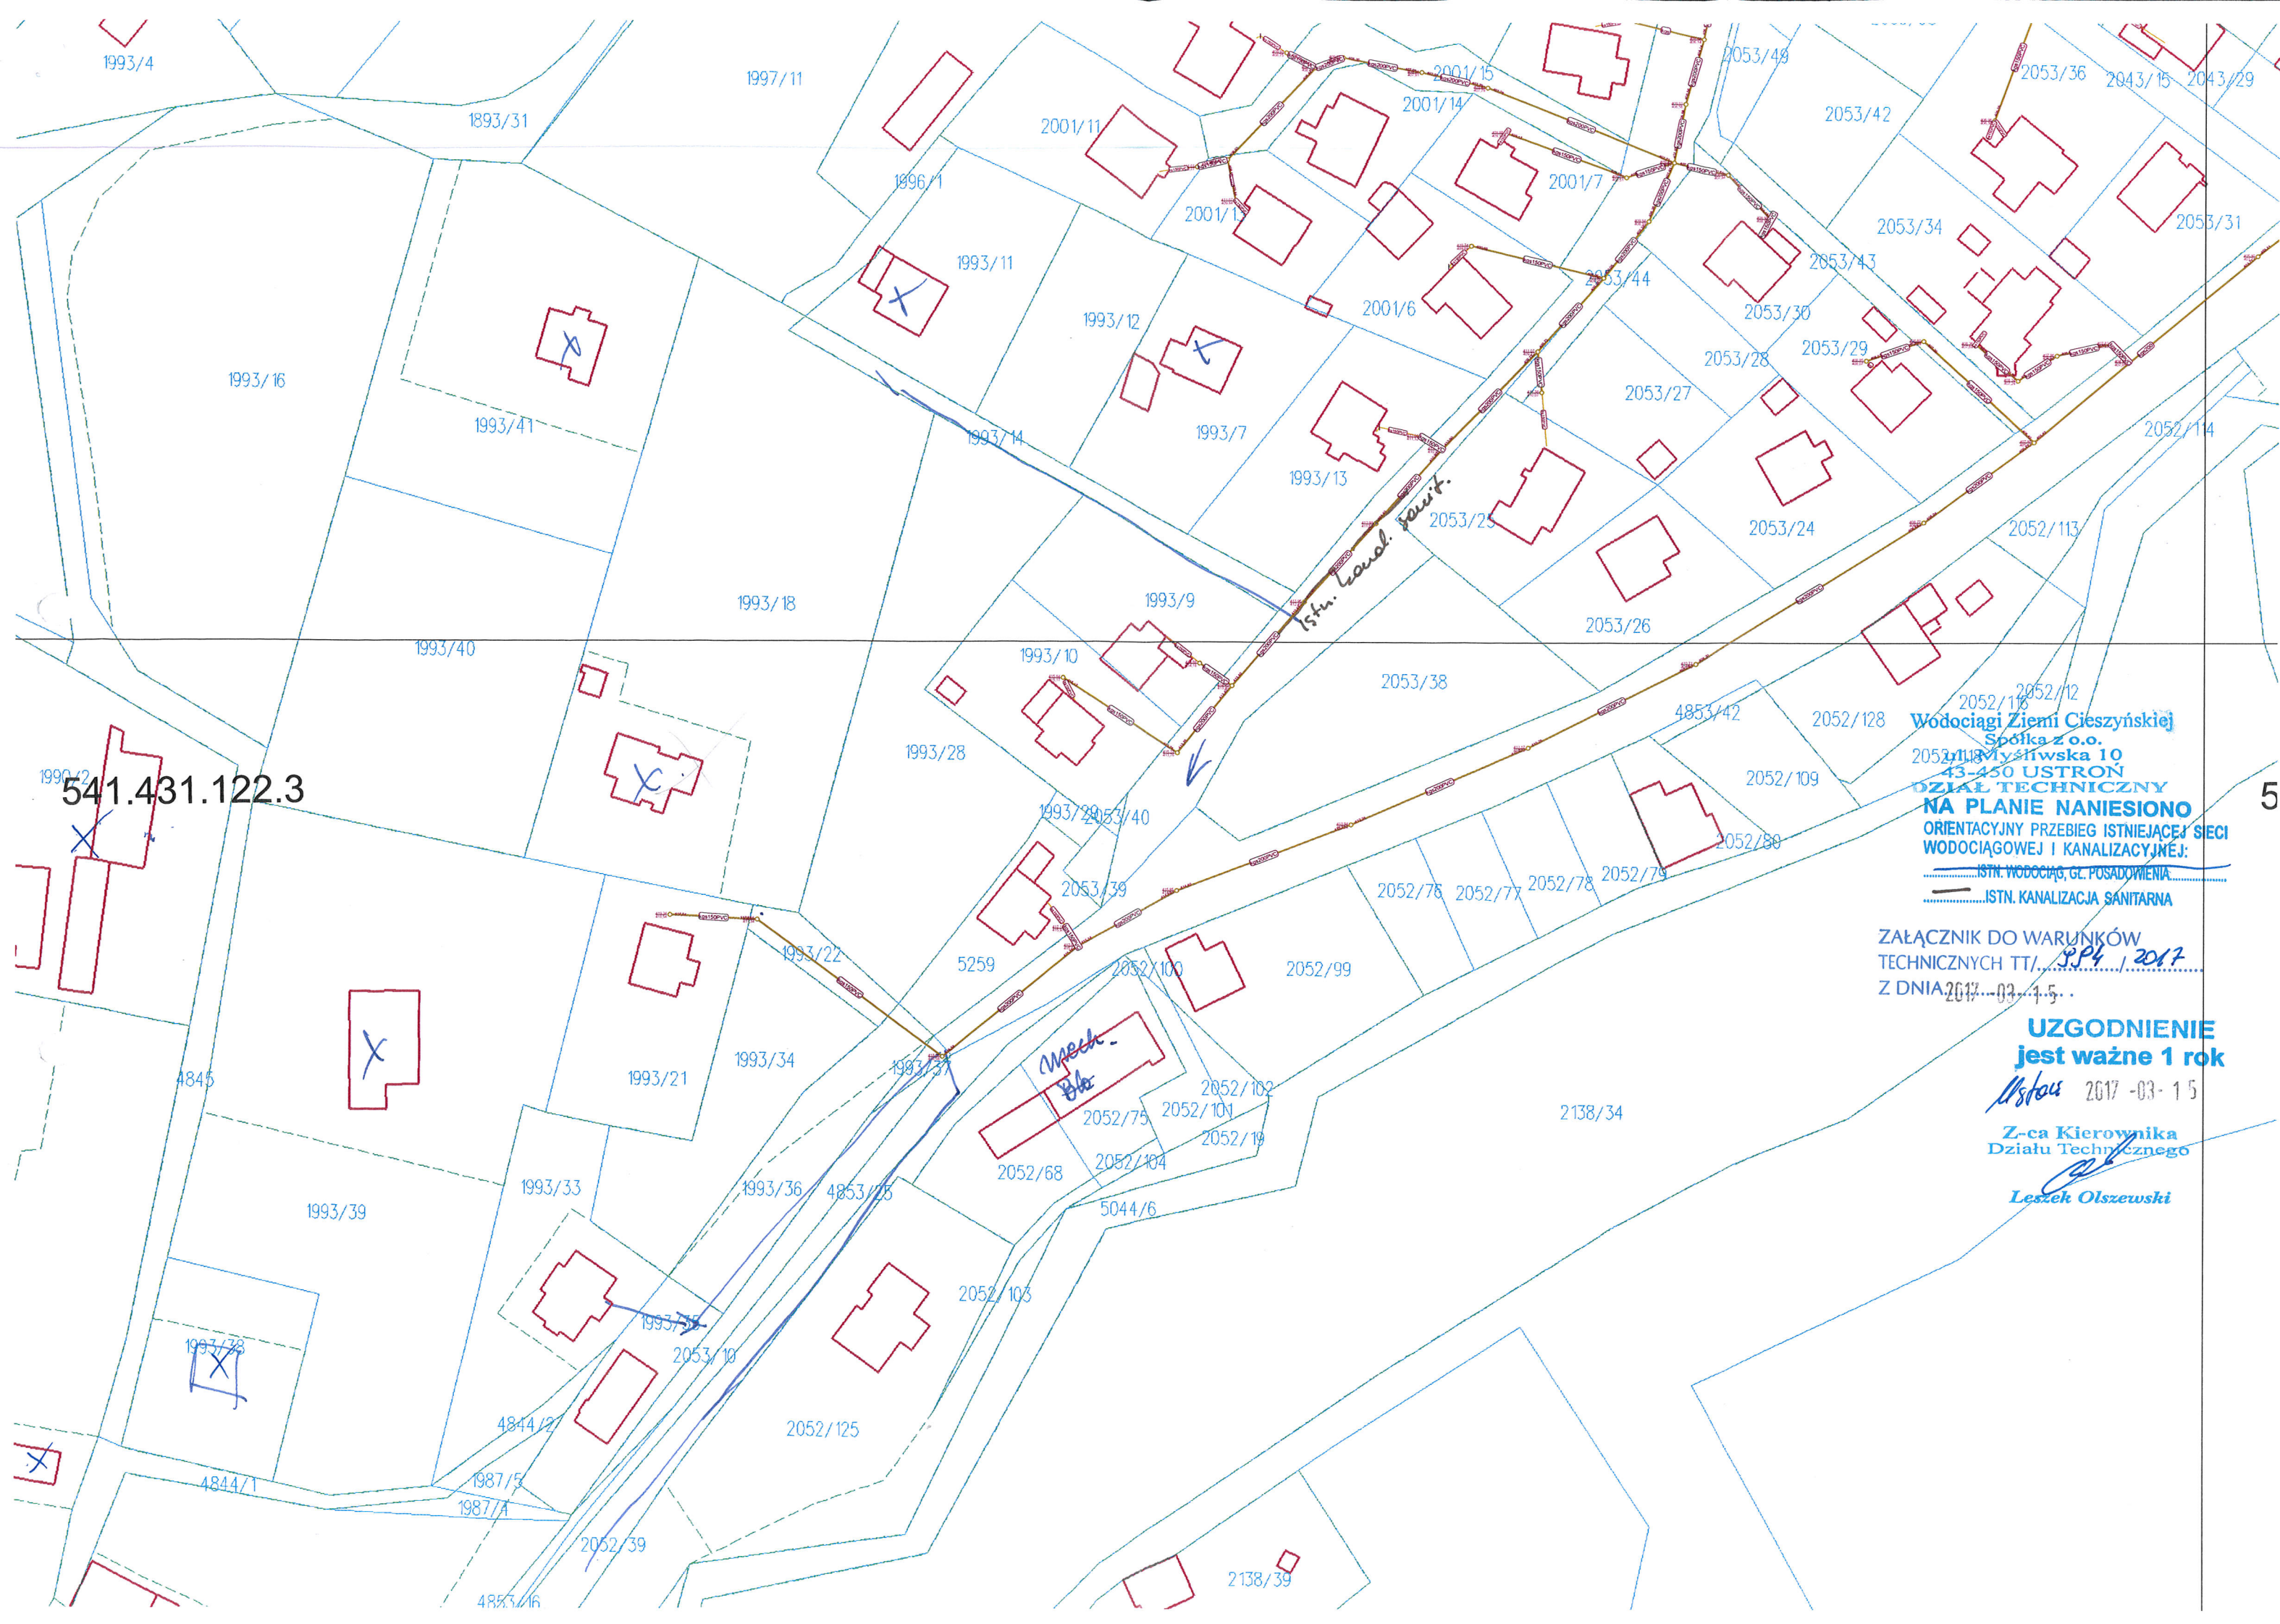

Wodociąg Ziemi Cieszyńskiej
Spółka z o.o.
ul. Mysłowska 10
43-450 USTRON
DZIAŁ TECHNICZNY
NA PLANIE NANIESIONO
ORIENTACYJNY PRZEBIEG ISTNIEJĄCEJ SIECI
WODOCIĄGOWEJ I KANALIZACYJNEJ:
.....ISTN. WODOCIĄG, GŁ. POSADOWIENIA.....
.....ISTN. KANALIZACJA SANITARNA.....

ZAŁĄCZNIK DO WARUNKÓW
Z DNIA 2017-03-15..

UZGODNIENIE
jest ważne 1 rok
Ustawa 2017-03-15
Z-ca Kierownika
Działu Technicznego
Leszek Olszewski

541.431.122
541.431.122.1

istn. kan. sanit.

Strocinia

Wodociąg Ziemi Cieszyńskiej
Spółdzielnia
ul. Mysłowska 10
43-450 USTRON
DZIAŁ TECHNICZNY
NA PLANIE NANIESIŁO
ORIENTACYJNY PRZEBIEG ISTNIEJĄCEJ SIECI
WODOCIĄGOWEJ I KANALIZACYJNEJ:
..... ISTN. WODOCIĄG C.I. POSADOMIENIA
..... ISTN. KANALIZACJA SANITARNA

ZAŁĄCZNIK DO WARUNKÓW
TECHNICZNYCH TT/... 3.9.6. 2017...
Z DNIA... 2017... 03... 15

UZGODNIENIE
jest ważne 1 rok

Za Kierownika
Działu Technicznego
Leszek Olszewski