PRZEDSIĘBIORSTWO USŁUG GEODEZYJNYCH
Spółka z o.o.
PRACOWNIA GEODEZYJNA
43-460 WISŁA, ul. Towarowa 3a
Tel./Fax 033 855 34 69

AKTUALIZACJA MAPY

MAPA DO CELÓW PROJEKTOWYCH

SEKCJA 541.431.0243, 0244 SKALA 1:500

WOJEWÓDZTWO ŚLĄSKIE
POWIAT CIESZYŃSKI
MIASTO USTROŃ
OBRĘB USTROŃ
ULICA PARTYZANTÓW
KERG 2-1836/07
KS. ROB. 188/07

NIE WYKLUCZA SIĘ ISTNIENIA W TERENIE UZBROJENIA PODZIEMNEGO NIE ZGŁOSZONEGO DO INWENTARYZACJI.

MAPA POWSTAŁA NA PODSTAWIE POMIARU BEZPOŚREDNIEGO ORAZ CZĘŚCI WEKTORYZOWANEGO RASTRA MAPY ZASADNICZEJ W SKALI 1:500

GRANICE NANIESIONO CZĘŚCIOWO ZE WSPÓŁRZĘDNYCH A CZĘŚCIOWO GRAFICZNIE NA PODSTAWIE MAPY EWIDENCYJNEJ KOLOREM ZIELONYM

Kierownik Pracowni Geodezyjnej
GEODETA UPRAWNIONY
Nr uprawnień 5323
inż. Helena Podzorska-Mikler

Polskie Górnictwo Naftowe i Gazownictwo S.A.
w Warszawie
Oddział Górnośląski Zakład Gazowniczy
ROZDZIELNIA GAZU SKOCZÓW
ul. Leśna 4, 43-430 Skoczów
kolorem czerwonym - wykreślono
istniejący gazociąg ..... stalowy
Projekt ...kan. sanitarnej...
uzgodniono przy zachowaniu następujących warunków
zgodnie z pismem:
BT/1067/440-25/02/2008
z dnia: 07.02.2008
Rozdzielnia Gazu w Skoczowie
Przygotował: st. technolog
Roman Kolodziej

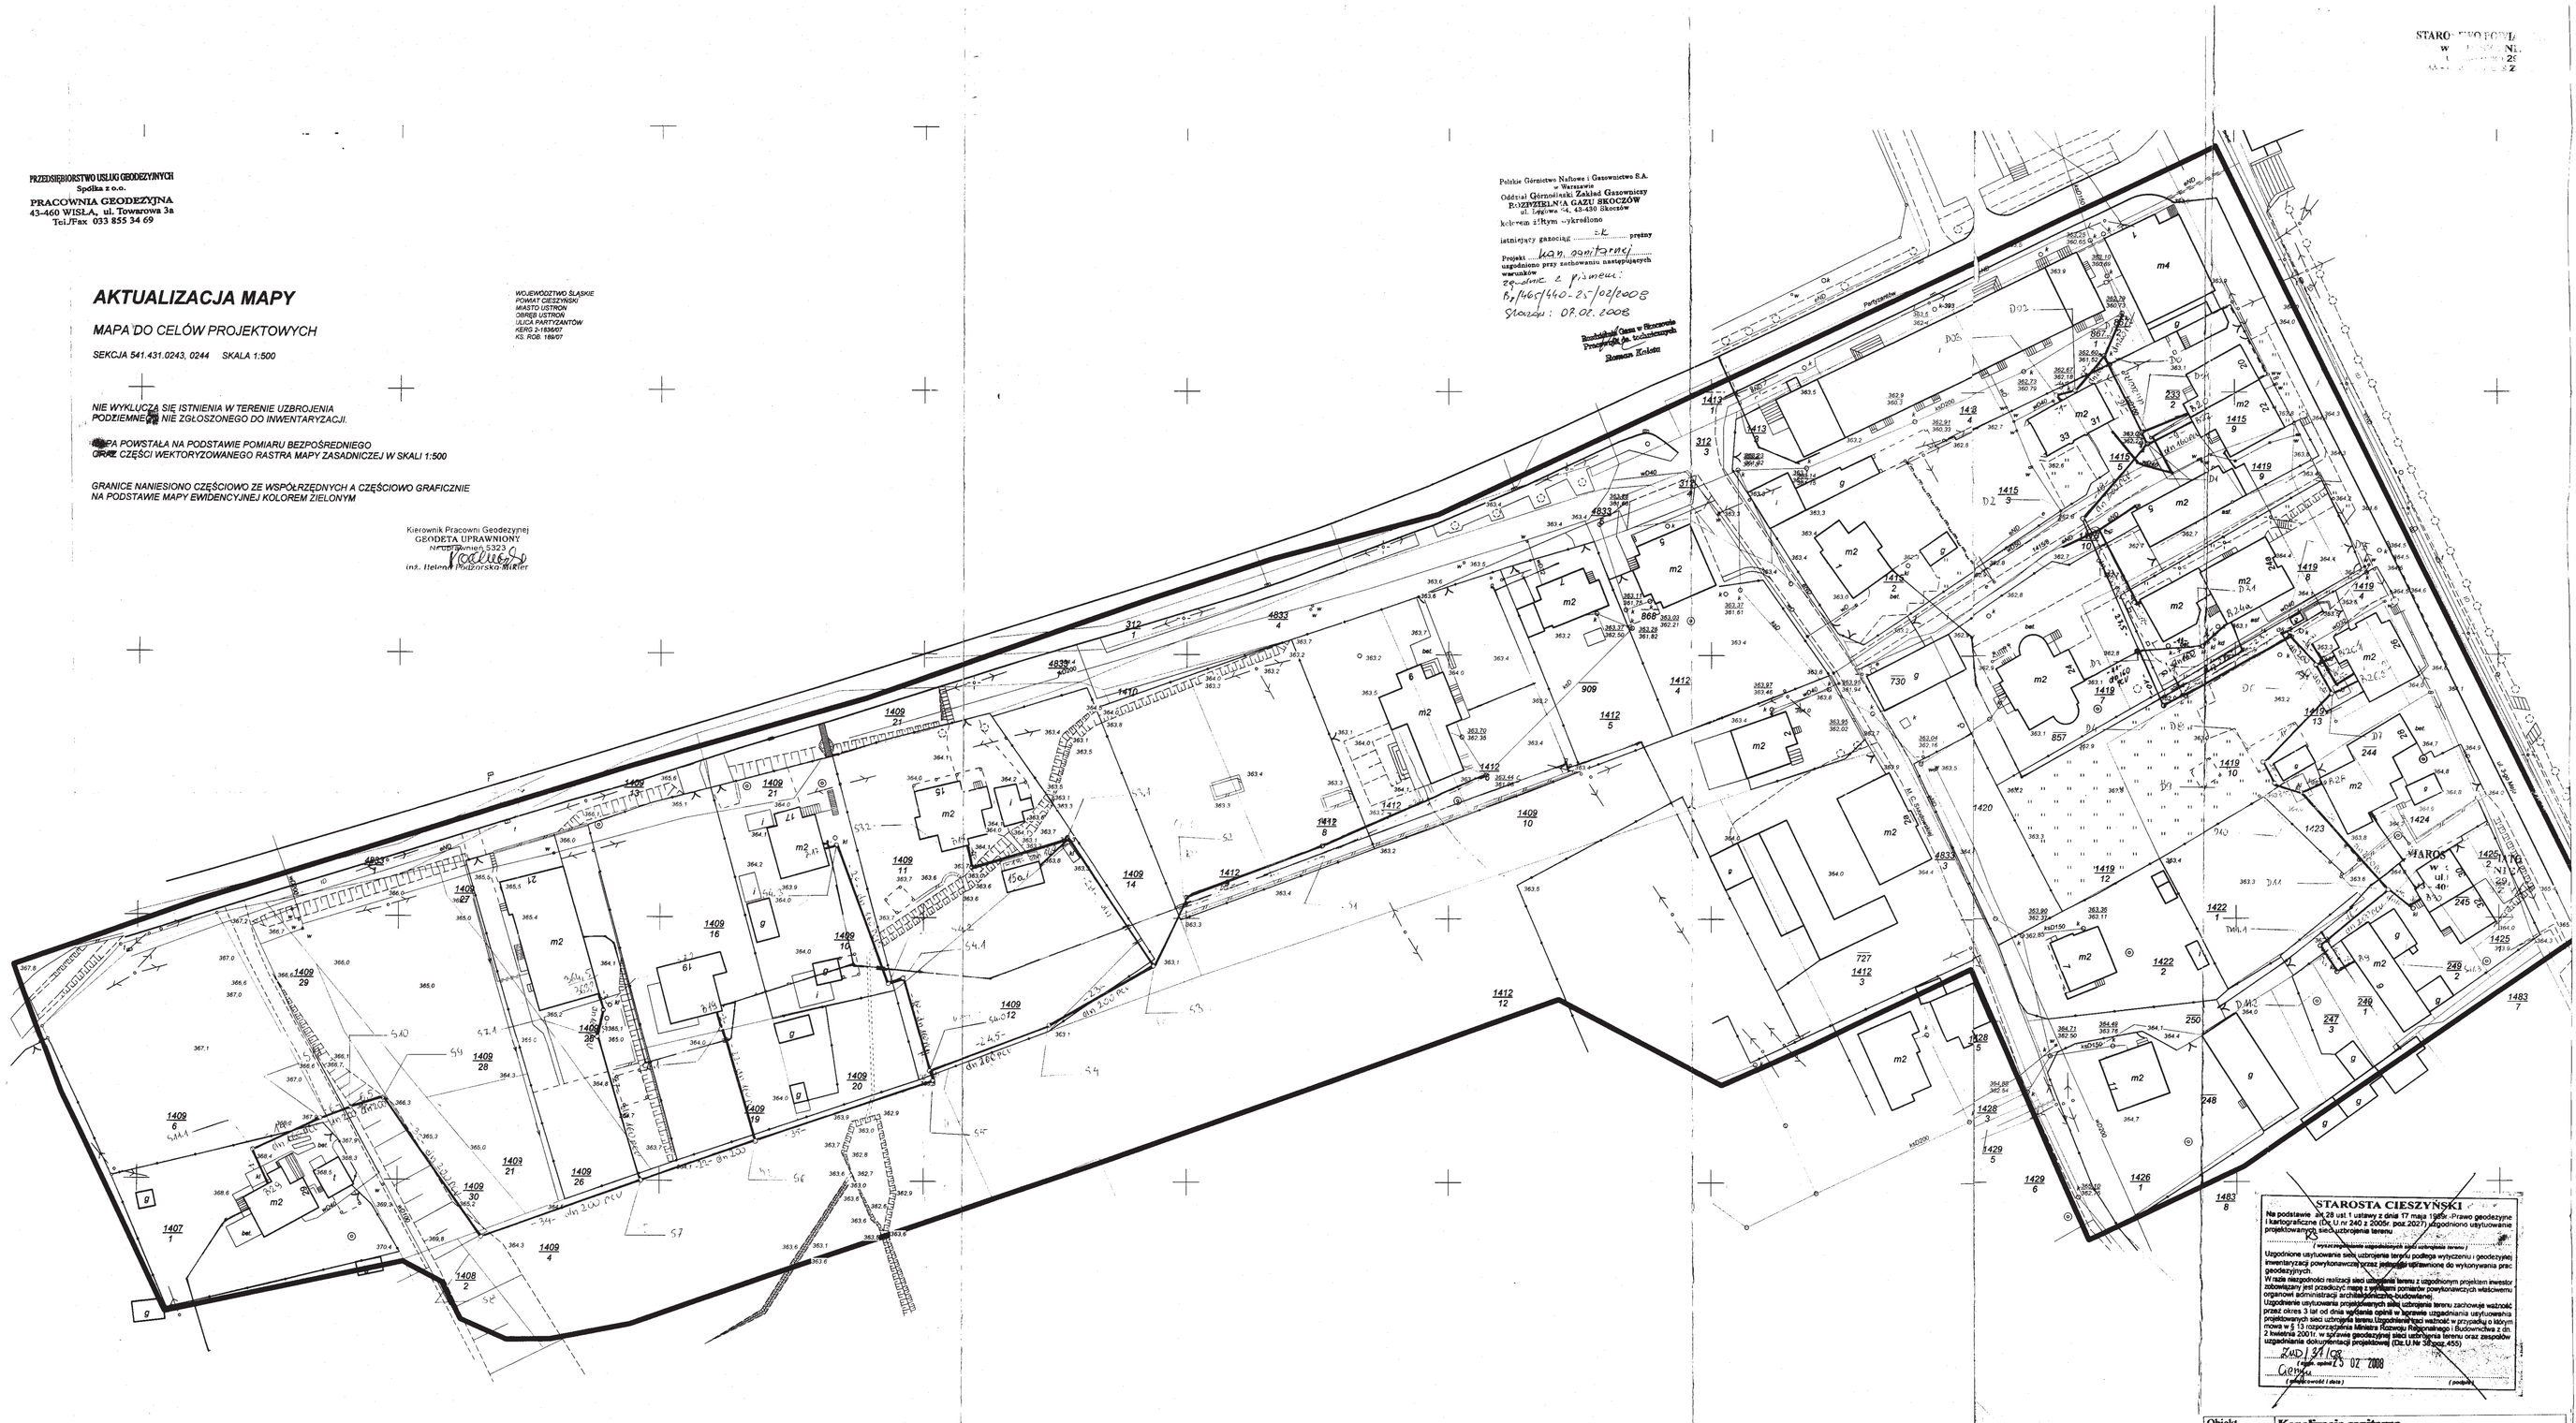

STAROSTA CIESZYŃSKI

Na podstawie art.28 ust.1 ustawy z dnia 17 maja 1989r.-Prawo geodezyjne i kartograficzne (Dz.U.nr 240 z 2005r. poz.2027) uzgodniono usytuowanie projektowanej sieci uzbrojenia terenu

.....
(wyszczególnienie uzgodnionych sieci uzbrojenia terenu)

Uzgodnione usytuowanie sieci uzbrojenia terenu podlega wytyczeniu i geodezyjnej inwentaryzacji powykonawczej przez jednostki uprawnione do wykonywania prac geodezyjnych.
W razie niezgodności realizacji sieci uzbrojenia terenu z uzgodnionym projektem inwestor zobowiązany jest przedłożyć mapę z wynikami pomiarów powykonawczych właściwemu organowi administracji architektoniczno-budowlanej.
Uzgodnienie usytuowania projektowanej sieci uzbrojenia terenu zachowuje ważność przez okres 3 lat od dnia wydania opinii w sprawie uzgadniania usytuowania projektowanych sieci uzbrojenia terenu.Uzgodnienie traci ważność w przypadku o którym mowa w § 13 rozporządzenia Ministra Rolnictwa i Rozwoju Wsi i Budownictwa z dn 2 kwietnia 2001r. w sprawie geodezyjnej sieci uzbrojenia terenu oraz zespołów uzgadniania dokumentacji projektowej (Dz.U.Nr 38 poz.455)

ZAD/31/08
(nazwa opinii) 25 02 2008
Gorska
(pieczęć i podpis / data) (podpis)

Obiekt	**Kanalizacja sanitarna**
Treść	**Projekt zagospodarowania - uzgodnienia**
Adres	**Ustroń, ulica Partyzantów i 3-go Maja**
Inwestor	**Miasto Ustroń, Rynek 1, 43-450 Ustroń**
Projektował: mgr inż. J. Gorzoszek-Dobronowska Projektant w zakresie Instalacyjno-Inżynieryjnym uprawnienia nr 94/81 B-B	Opracował: Lidia PONIATOWSKA mgr inż.urządzenia wodnych 43-450 USTROŃ ul.Partyzantów 15 tel (0-33) 54-49-55
	Skala 1:500 **Branża: IS** **Rys. 2b** **II.2008r**