

WODOCIĄGI ZIEMI CIESZYŃSKIEJ SPÓŁKA Z O.O.

43-450 USTROŃ, UL. MYŚLIWSKA 10

Tel. 33 854 35 70 sekretariat, 33 854 34 96 centrala, Fax 33 854 37 25


www.wzc.com.pl e-mail: wzc@wzc.com.pl

KRS: 0000091989 NIP: 548-10-04-266

ZNAK: TT/ 3984 /2017

Ustroń, dnia 25.07.2017 r.

Do
Miasto Ustroń
Rynek 1
43-450 Ustroń

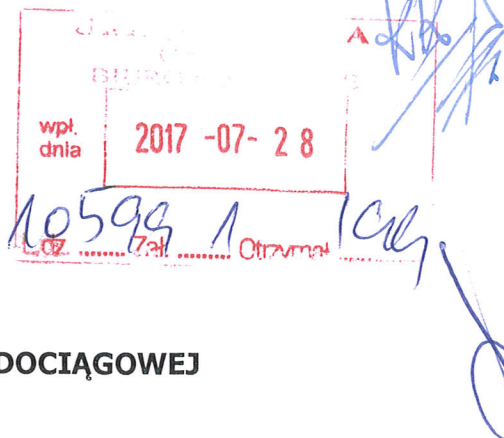

Dotyczy:

WARUNKÓW TECHNICZNYCH PRZYŁĄCZENIA DO SIECI WODOCIĄGOWEJ

Wodociągi Ziemi Cieszyńskiej informują, że istnieje możliwość doprowadzenia wody, do **zaplecza kortów tenisowych** znajdujących się w **m. Ustroń** przy **ul. Aleja Legionów** nr działki/ nr-budynku **222/23** na następujących warunkach:

1. Doprowadzenie wody na cele socjalno-bytowe w ilości **1,0 m³/dobę** jest możliwe poprzez wykonanie sieci wodociągowej wraz przyłączami z **istniejącego** wodociągu z rur **stal/żeliwo** o średnicy **400mm** zlokalizowanego **jak na planie sytuacyjnym**.
Ciśnienie w wodociągu na rzędnej ok. **358,50m** wynosi ok. **0,45 – 0,50Mpa**.
2. Inne warunki: **należy zaprojektować wodociąg PE RC o średnicy min. 160mm. W miejscu włączenia do istniejącej miejskiej sieci wodociągowej należy zaprojektować komorę zasuwową. W przypadku braku możliwości zabudowy węzła wodomierzowego w projektowanym budynku należy na granicy nieruchomości zabudować studzienkę wodomierzową preizolowaną o średnicy 1000mm.**
3. Projekt techniczny sieci wodociągowej wraz z przyłączami należy wykonać i uzgodnić zgodnie z „Wytycznymi do opracowywania projektów budowlano-wykonawczych sieci i przyłączy kanalizacji sanitarnej i wodociągowych” umieszczonymi na stronie internetowej (www.wzc.com.pl).
4. Sieć wodociągowa wraz przyłączami wodociągowymi zostanie wykonane na koszt Inwestora, przez uprawnionego instalatora na podstawie uzgodnionego z W.Z.C. w Ustroniu projektu technicznego.
5. Do wykonania wodociągu należy stosować materiały zgodnie z „Wytycznymi technicznymi do projektowania sieci, przyłączy oraz urządzeń wodociągowych i kanalizacyjnych” umieszczonymi na stronie internetowej (www.wzc.com.pl).
6. Odbiór techniczny, nadzór oraz włączenie projektowanej sieci wodociągowej do istniejącej sieci wodociągowej będącej własnością W.Z.C. Spółka z o.o. w Ustroniu wraz z dostawą przynależnej armatury wykona wyłącznie Rejon Sieci w **Ustroniu**.
7. Do odbioru należy przedłożyć:
 - protokół odbioru prób szczelności,
 - atest higieniczny zastosowanych materiałów,
 - inwentaryzację geodezyjną powykonawczą - pomiar wykonać przed zasypaniem przewodu,
 - ocenę higieniczną właściwego Powiatowego Inspektoratu Sanitarnego zgodnie z §18 Rozporządzenia Ministra Zdrowia z dnia 29.03.07r. w sprawie jakości wody przeznaczonej do spożycia przez ludzi,
8. Pobór wody może nastąpić dopiero po:
 - dokonaniu odbioru technicznego sieci wodociągowej wraz z przyłączami,
 - podpisaniu umowy o dostawie wody.
9. W przypadku dodatkowego korzystania z wody pitnej z ujęcia własnego należy instalację wewnętrzną rozdzielić i zabudować zawór antyskażeniowy za wodomierzem głównym.
10. Do obowiązków właścicieli nieruchomości przyłączonych do sieci wodociągowej należy:
 - zgłaszanie awarii i uszkodzeń przyłącza wodociągowego,
 - utrzymanie w czystości i w porządku miejsca gdzie zamontowany jest wodomierz oraz stworzenie dogodnych warunków dostępu do wodomierza,

- zabezpieczenie pomieszczenia wodomierzowego przed rozmrożeniem instalacji wodociągowej,
- usuwanie zwałów ziemi i śniegu, które nie może spowodować zasypania i braku dostępu do armatury wodociągowej.


11. Szkody wynikłe z w/w zaniedbań, będą usuwane na koszt właściciela posesji.

12. Wydane warunki techniczne są ważne 1 rok.


 Otrzymują: 1x adresat
1x TT a/a

**Z-ca Kierownika
Działu Technicznego**


Leszek Olszewski

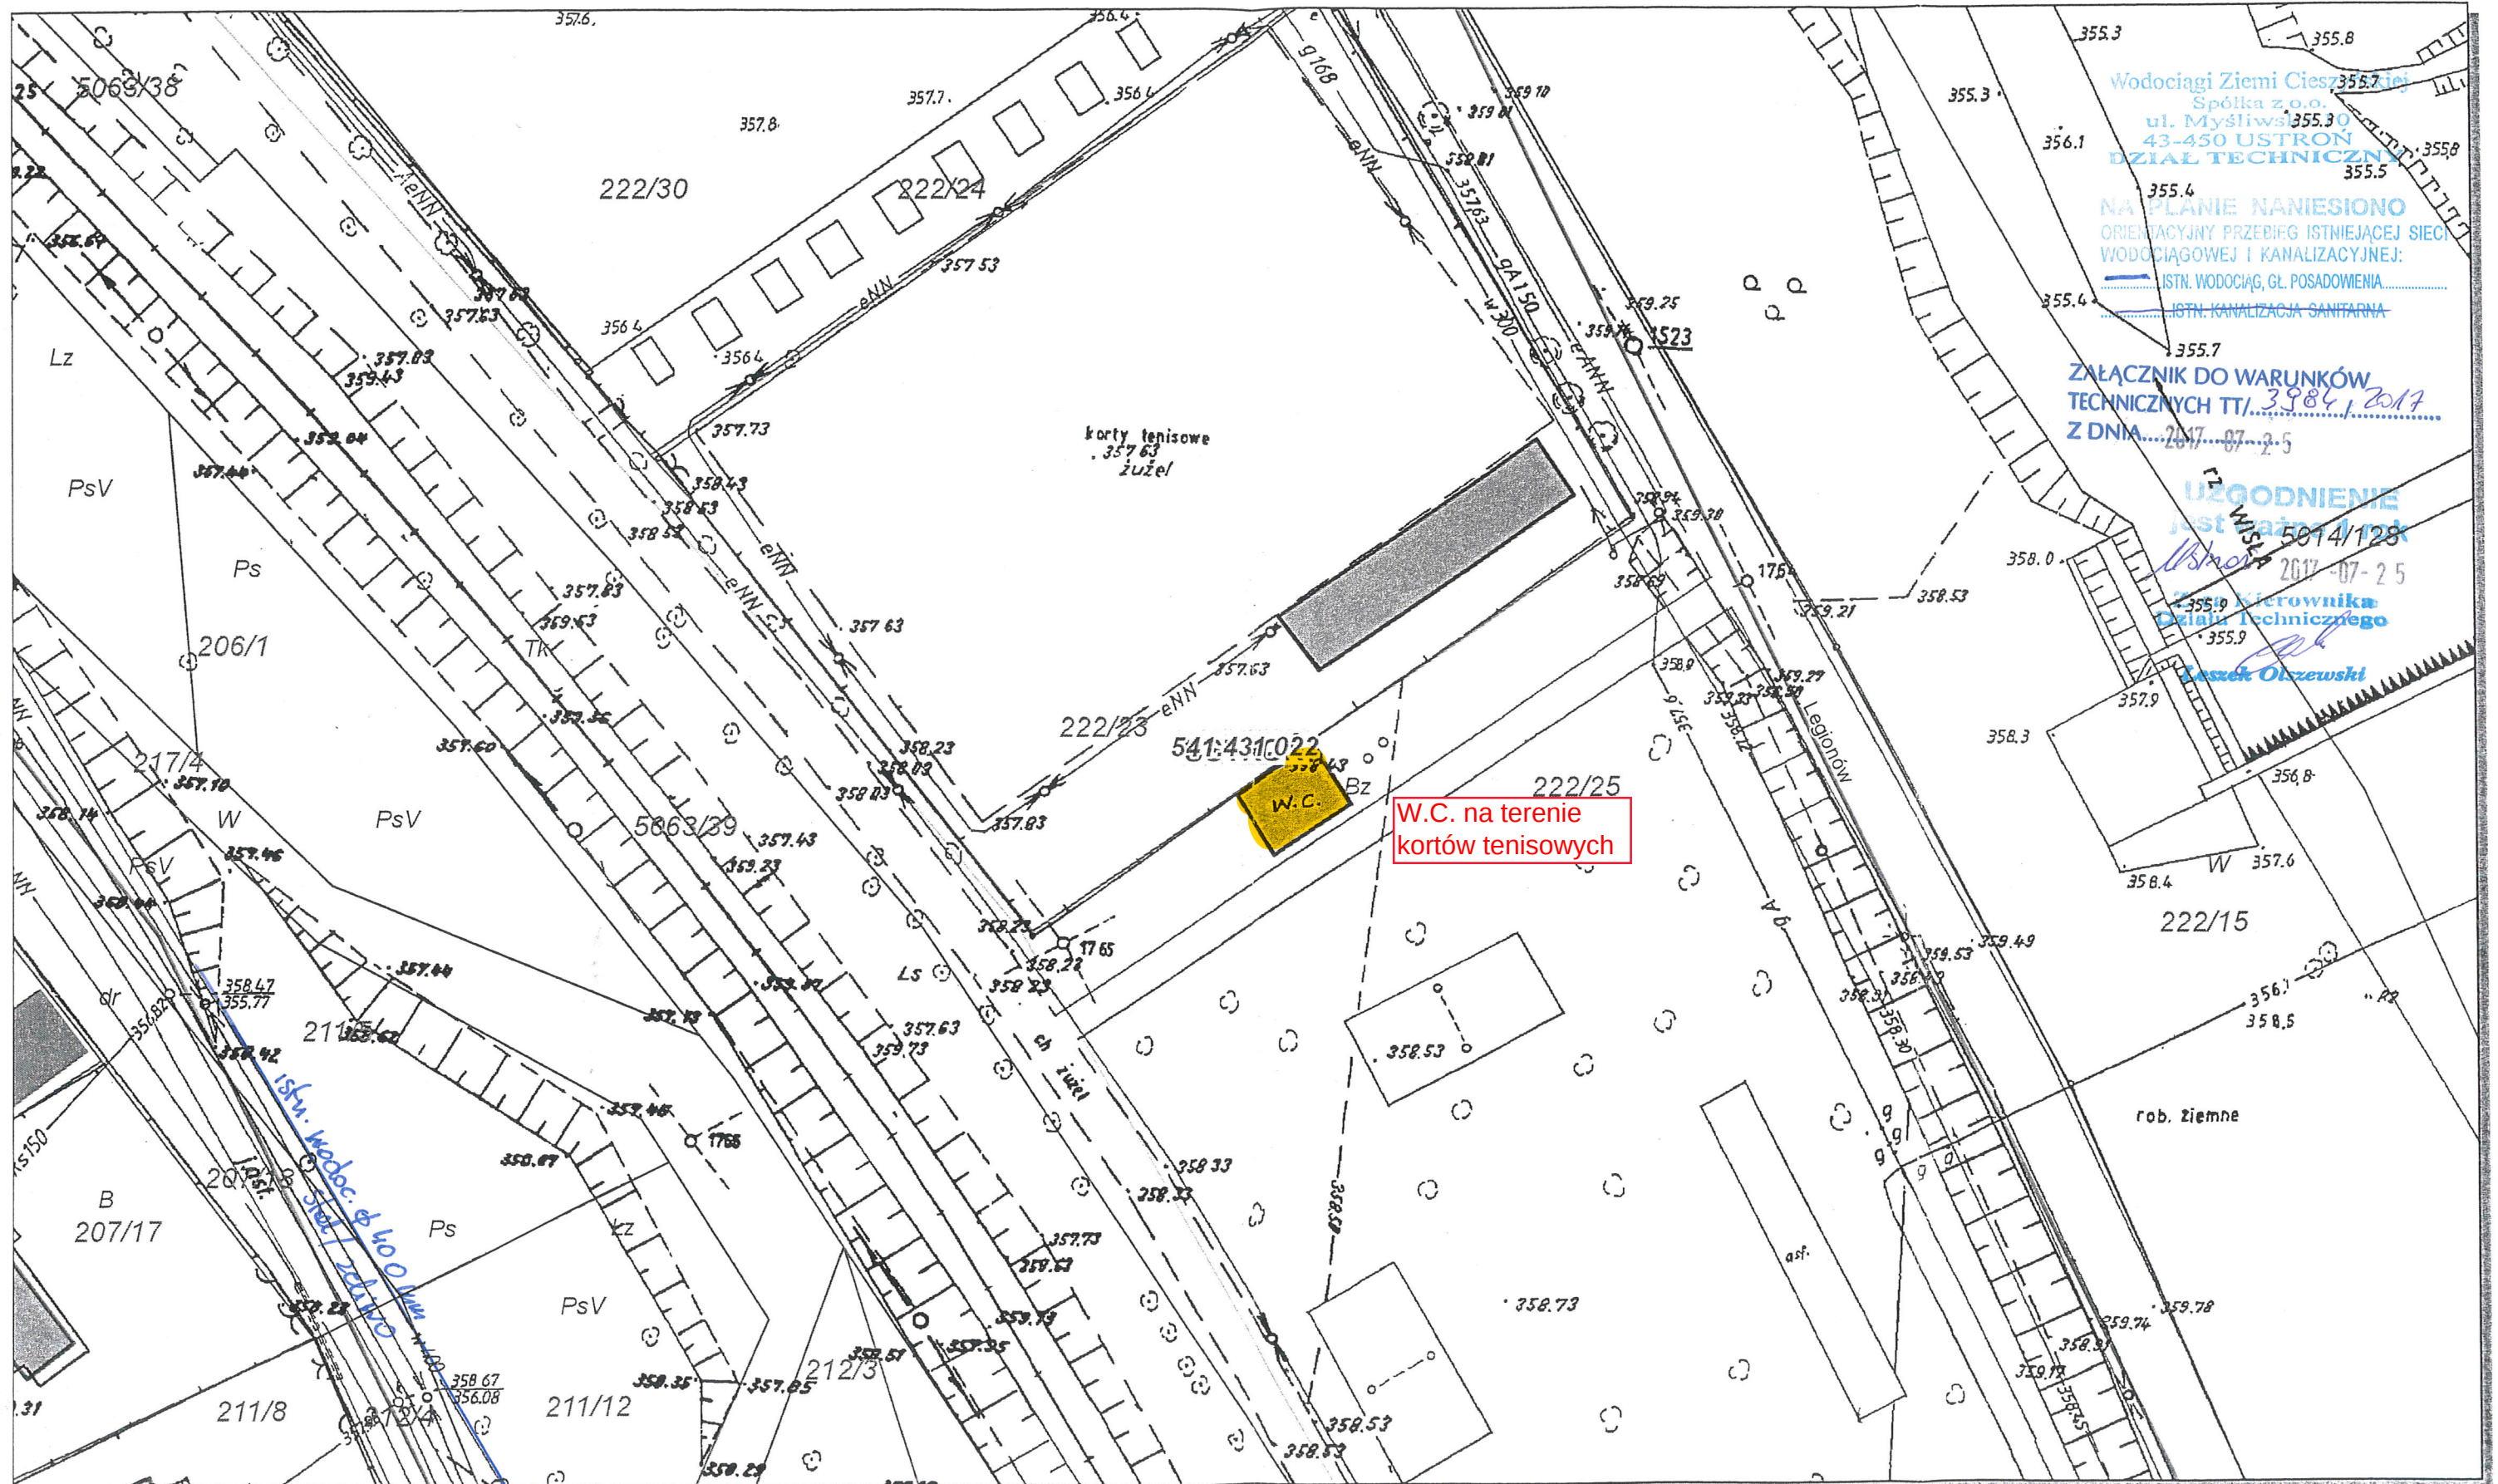

Wydruk sporządzony przez (Urząd Miejski w Ustroniu) Janina Korcz, 2017.06.19 10:34:28

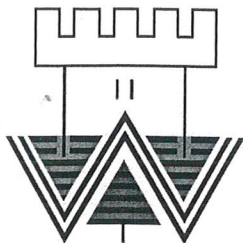

WODOCIĄGI ZIEMI CIESZYŃSKIEJ SPÓŁKA Z O.O.

43-450 USTRÓŃ, UL. MYŚLIWSKA 10

Tel. 33 854 35 70 sekretariat, 33 854 34 96 centrala, Fax 33 854 37 25

www.wzc.com.pl e-mail: wzc@wzc.com.pl

KRS: 0000091989 NIP: 548-10-04-266

ZNAK: TT/ 3984 /2017


Ustroń, dnia 25.07.2017r.

Do

MIASTO USTRÓŃ

Rynek 1

43-450 Ustroń

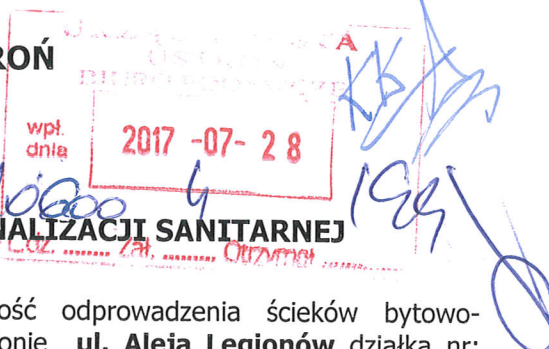

Dotyczy:

WARUNKÓW TECHNICZNYCH PRZYŁĄCZENIA DO SIECI KANALIZACJI SANITARNEJ

Wodociągi Ziemi Cieszyńskiej informują, że istnieje możliwość odprowadzenia ścieków bytowo-gospodarczych z **zaplecza kortów tenisowych** w m. **Ustroń** w rejonie **ul. Aleja Legionów** działka nr: **222/23** na następujących warunkach:

1. Odprowadzenie ścieków sanitarnych wyłącznie bytowo – socjalnych może nastąpić przez wykonanie fragmentu **sieci kanalizacji sanitarnej wraz przyłączami do istniejącej studzienki kanalizacyjnej (Si)**, z pominięciem osadnika, zlokalizowanej **jak na załączonym planie sytuacyjnym**.
2. Inne warunki: **należy zaprojektować kolektor sanitarny z rur PVC klasy „S” lite o średnicy minimum 200mm. W przypadku zastosowania pompowego układu kanalizacji sanitarnej należy kanalizację sanitarną zaprojektować zgodnie z załączonymi wytycznymi.**
3. Projekt techniczny sieci kanalizacyjnej wraz przyłączami należy wykonać i uzgodnić zgodnie z „Wytycznymi do opracowywania projektów budowlano-wykonawczych sieci i przyłączy kanalizacji sanitarnej i wodociągowych” umieszczonymi na stronie internetowej (www.wzc.com.pl)
4. Sieć kanalizacji sanitarnej wraz z przyłączami zostanie wykonane na koszt Inwestora, przez uprawnionego instalatora na podstawie uzgodnionego z W.Z.C. Sp. z o.o. w Ustroniu projektu technicznego.
5. Do wykonania kanalizacji sanitarnej należy stosować materiały zgodnie z „Wytycznymi technicznymi do projektowania sieci, przyłączy oraz urządzeń wodociągowych i kanalizacyjnych” umieszczonymi na stronie internetowej (www.wzc.com.pl)
6. Nadzór nad budową kanalizacji sanitarnej oraz odbiór techniczny przedmiotowej kanalizacji do sieci kanalizacyjnej będącej własnością W.Z.C. w Ustroniu na zlecenie Inwestora wykona wyłącznie W.Z.C. Spółka z o.o. w Ustroniu - Rejon Sieci w **Ustroniu**.
7. Do odbioru należy przedłożyć:
 - protokół odbioru prób szczelności,
 - inwentaryzację geodezyjną powykonawczą - pomiar wykonać przed zasypaniem przewodu,
8. Odprowadzenie ścieków może nastąpić dopiero po:
 - dokonaniu odbioru i zalegalizowaniu kanalizacji sanitarnej,
 - podpisaniu umowy o odprowadzaniu ścieków.
9. W przypadku korzystaniu z wody pitnej z ujęcia własnego, należy na instalacji wewnętrznej zabudować wodomierz (pozostający własnością i w eksploatacji Inwestora).
10. Po dokonaniu odbioru i zalegalizowaniu, przyłączy na odcinku od budynku do pierwszej studzienki kanalizacyjnej pozostaje własnością i w eksploatacji Inwestora. Wodociągi Ziemi Cieszyńskiej Spółka z o.o. w Ustroniu administrują odcinek od przewodu ulicznego do pierwszej studzienki od budynku.
11. Do obowiązków właścicieli nieruchomości przyłączonych do sieci kanalizacji sanitarnej należy:
 - usuwanie awarii i uszkodzeń przyłącza kanalizacyjnego
 - zabezpieczenie przed uszkodzeniem i rozmrożeniem instalacji kanalizacyjnej
 - usuwanie zwałów ziemi i śniegu, które mogą ograniczać dostęp do armatury kanalizacyjnej.
12. Szkody wynikłe z w/w zaniedbań, będą usuwane na koszt właściciela posesji.
13. Kanalizację deszczową administrują właściwe Gminy.
14. Wydane warunki techniczne są ważne 1 rok.


Otrzymują: 1x adresat
1x TT a/a

**Z-ca Kierownika
Działu Technicznego**

Leszek Olszewski

Skala 1 : 500

mapa przygotowana przy użyciu
Internetowego Serwera Danych Przestrzennych

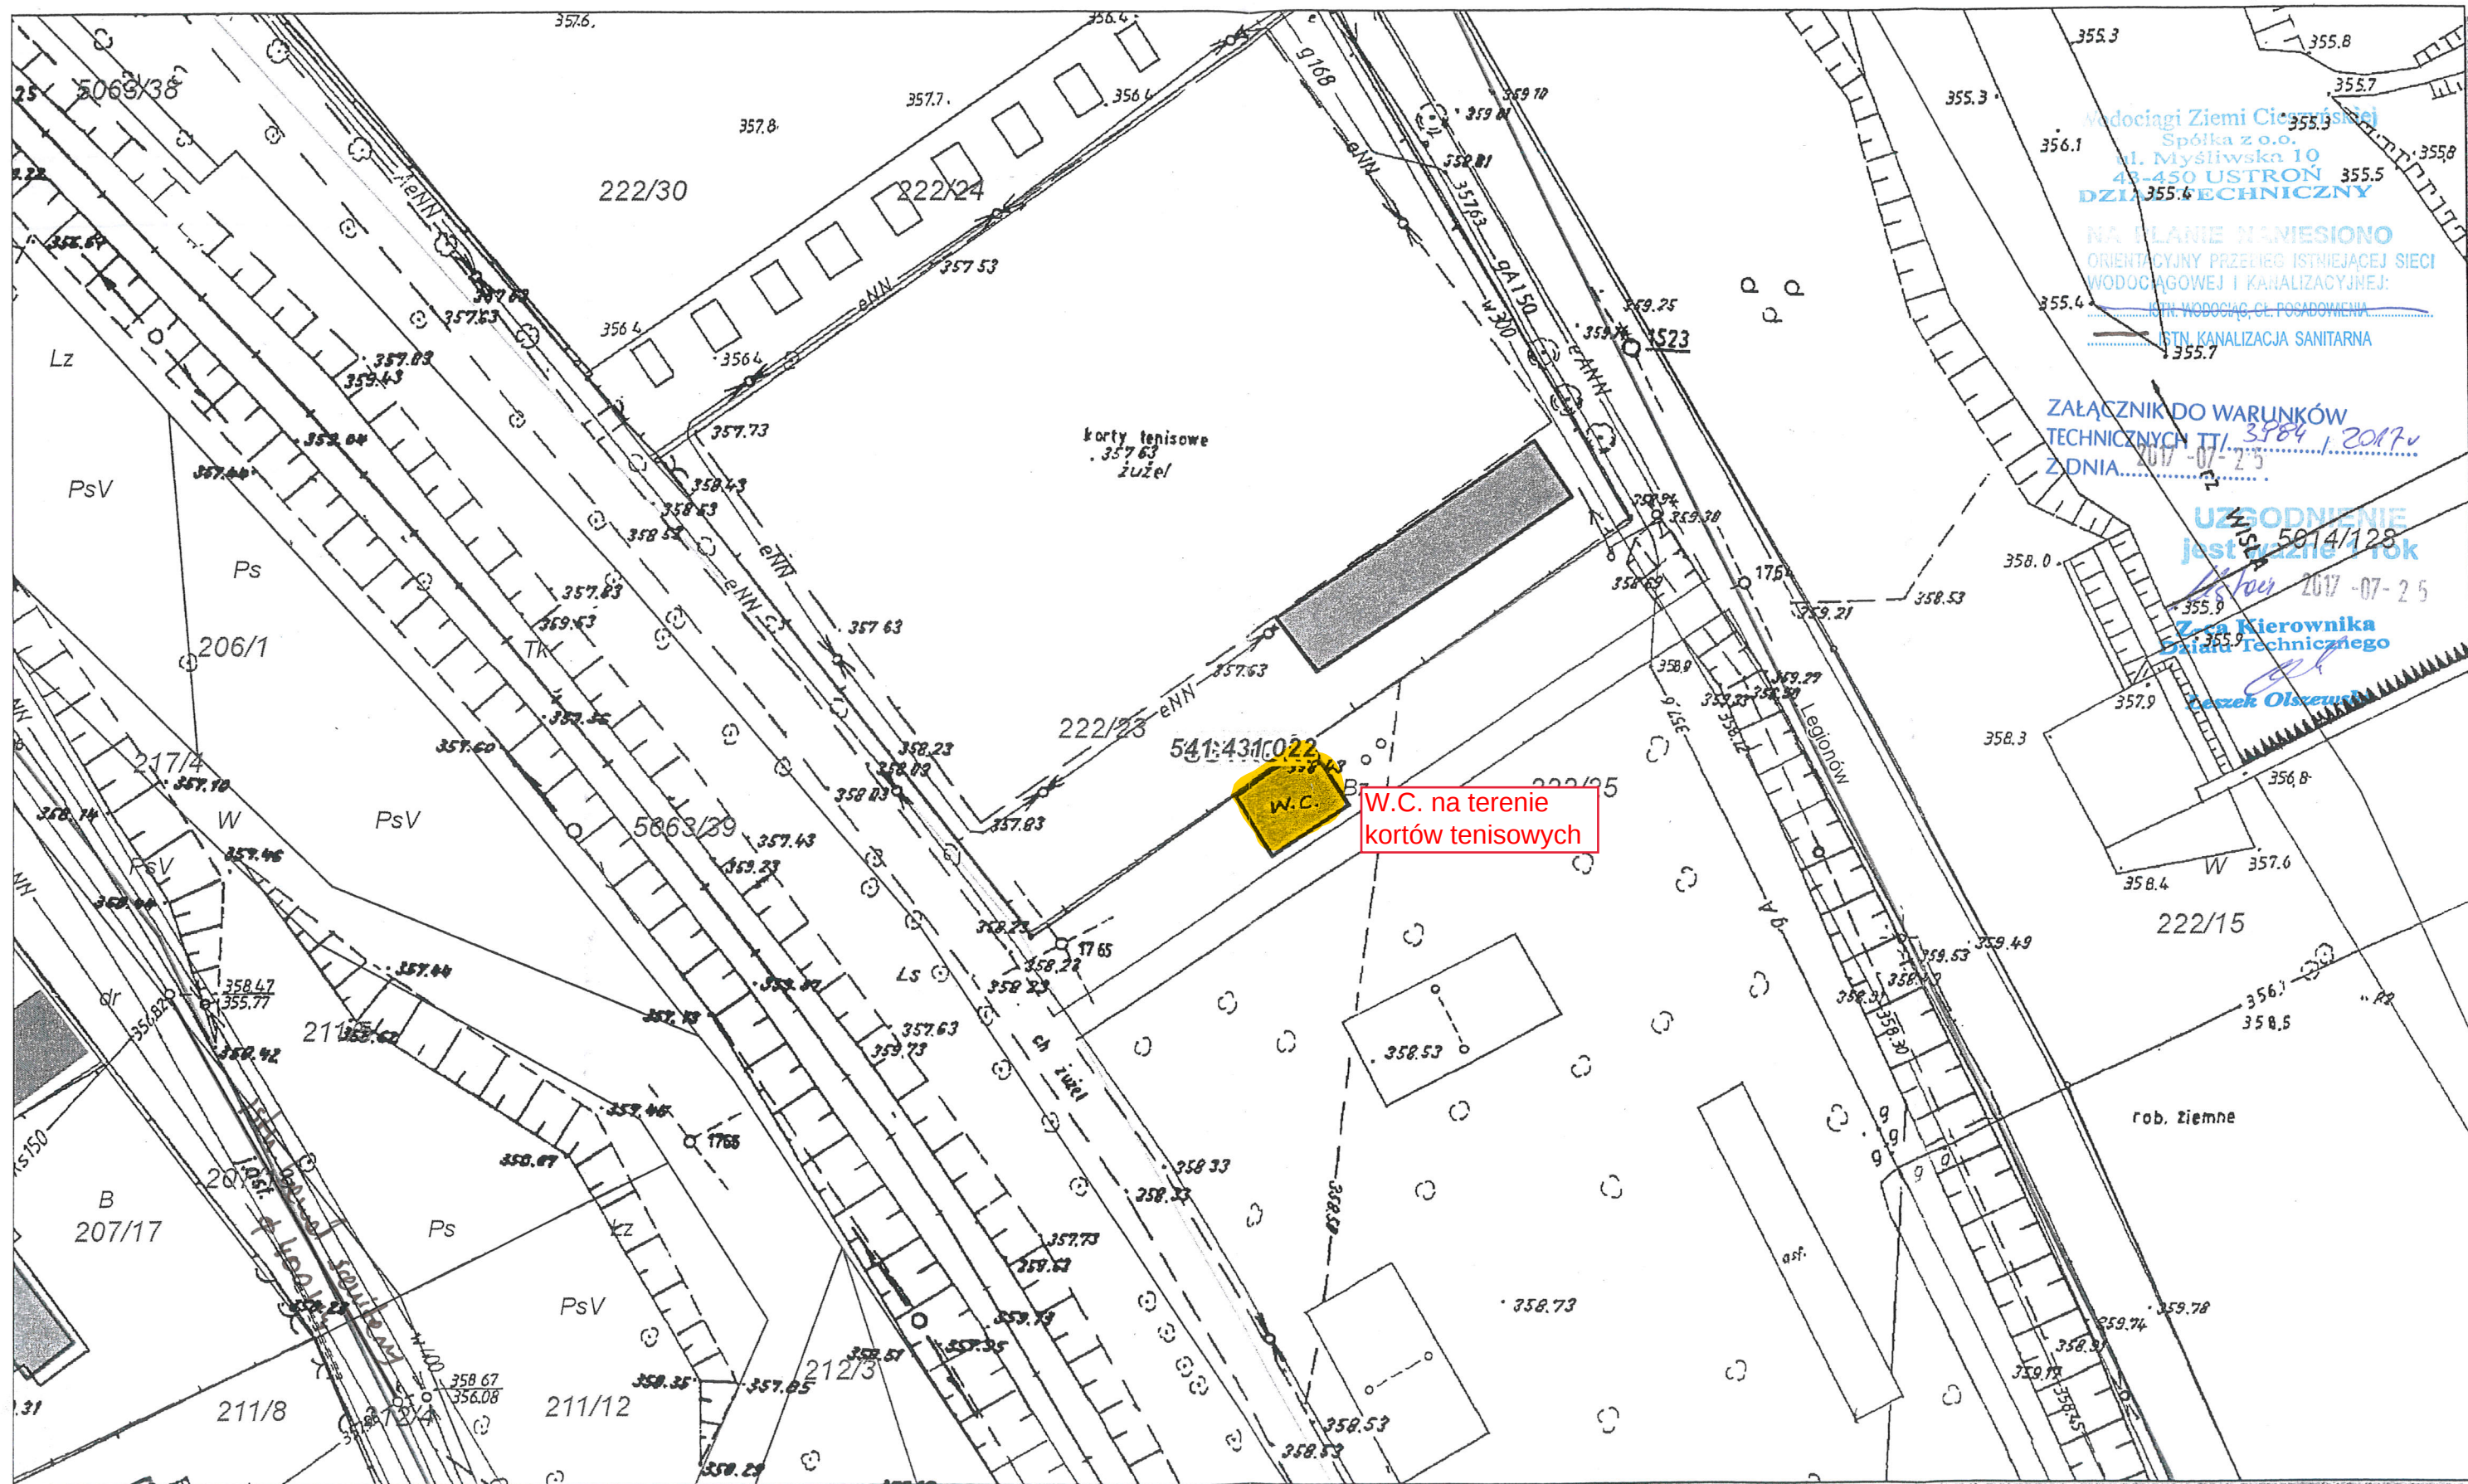

Udostępniane informacje nie są dokumentami w postępowaniach administracyjnych i innych.
Dokumenty należy zamawiać w Wydziale Geodezji, Kartografii i Katastru Starostwa Powiatowego w Cieszynie, co podlega opłatom
zgodnie z ustawą z dnia 17 maja 1989r. Prawo geodezyjne i kartograficzne (Dz.U. z 2015r., poz. 520 z późn. zm.).

WYTYCZNE DLA PROJEKTOWANYCH POMPOWNI ŚCIEKÓW

I. Część technologiczna

1. Korpus studni wykonać jako prefabrykowany zbiornik betonowy o przekroju kołowym z elementów żelbetowych łączonych za pomocą uszczeltek gumowych z betonu wodoszczelnego W8 łączonych za pomocą uszczeltek gumowych o średnicy zewnętrznej / wewnętrznej:

a. Ø 1800/1500mm dla pomp < 1,5 Kw

b. Ø 1800/1500mm dla pomp > 1,5 Kw

Wypożyczenie powinno zostać wykonane w całości ze stali nierdzewnej lub elementów gumowych odpornych na opary ściekowe.

2. Dennice studni wykonać z spadkiem kinety od pomp z uwzględnieniem minimalnej głębokości roboczej 0,5m.
3. Zastosować zestaw pompowy składający się min. z dwóch zatapialnych pomp ślimakowych Firmy HIDROSTAL Polska Sp. z o.o. Golanek k/Płocka.
4. Szafę sterowniczą z modemem GSM/GPRS/EDGE dostosowanym do obsługi protokołów komunikacyjnych MODBUS ASCII/RTU, port szeregowy RS232/RS485 zabudowaną na płycie fundamentowej o wysokości min. 0,5m w obrębie ogrodzonego terenu pompowni w miejscu nie kolidującym z dojazdem.
5. Spadek dna pompowni min. 25% umożliwiający bieżącą eksploatację bezpośrednio z samochodu WUKO.
6. Projektowaną pompownię ścieków należy wyposażyć w automatykę sterowniczą, zabezpieczenie przeciwprzepięciowe, ochronę odgromową, gniazdo na „siłę” celem umożliwienia podłączenia agregatu prądotwórczego.

II. Część komunikacyjna


1. Ogrodzenie wykonać z elementów rozbiornych np. systemowych paneli ogrodzeniowych.
2. Bramę wjazdową wykonać o szerokości min. 4,0m na wprost projektowanej pompowni. Zachować komunikację min. 1,0m pomiędzy obrysem pompowni z ogrodzeniem umożliwiającym dojazd samochodu WUKO bezpośrednio do zbiornika pompowni.
3. Teren pompowni wykonać jako utwardzony np. z kostki brukowej. Zapewnić oświetlenie terenu.

Wodociąg Ziemi Cieszyńskiej
 Spółka z o.o.
 43-450 USTRON
 ul. Mysłowska 10

Załącznik nr

Rzut terenu pompowni

skala 1:25

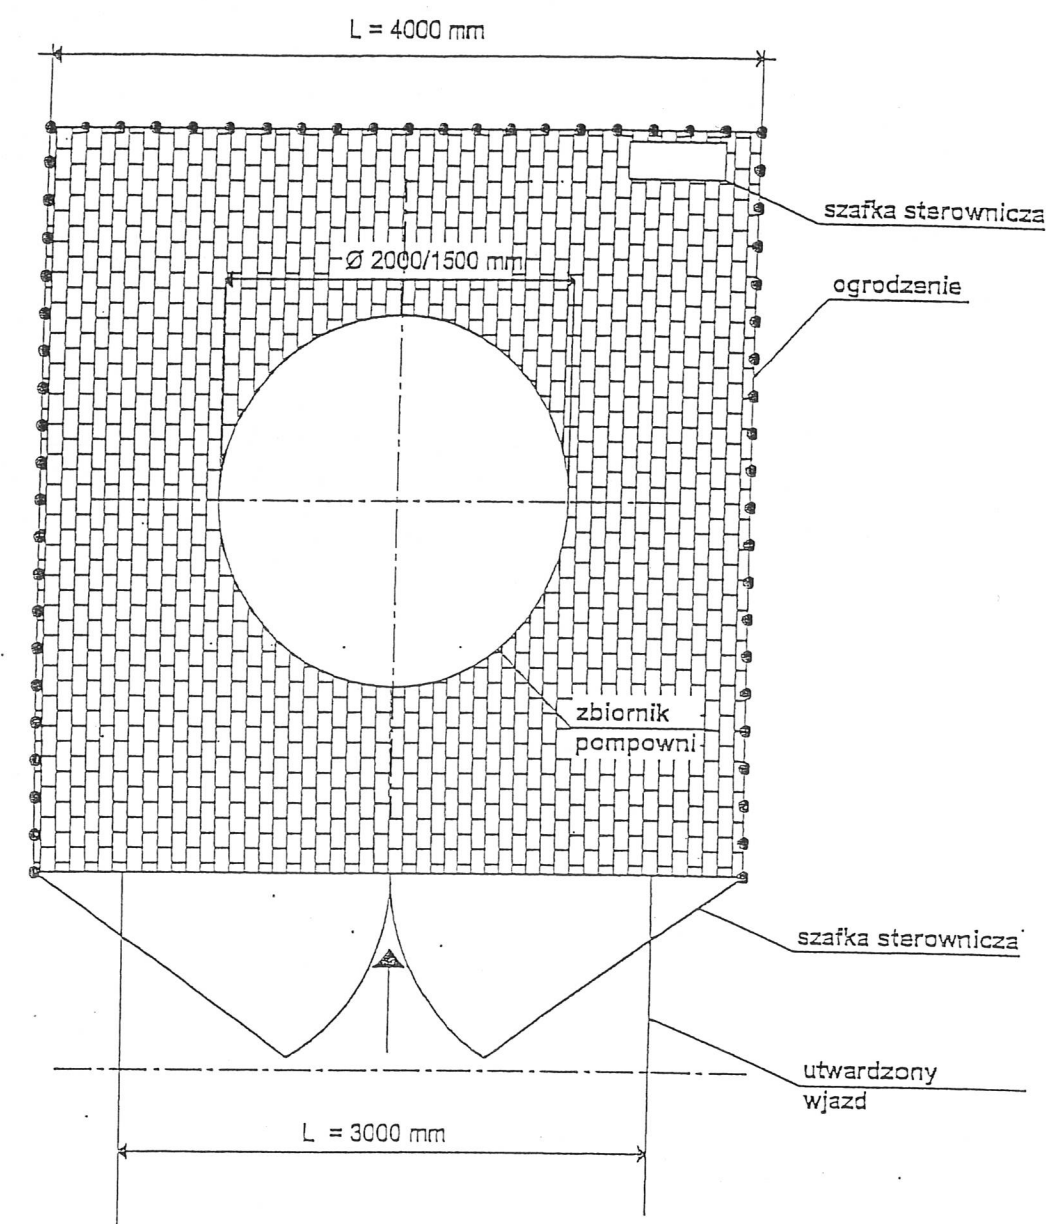

Wodociąg Ziemi Cieszyńskiej
 Spółka z o.o.
 43-450 USTRON
 ul. Mysłowska 10

Przekrój zbiornika pompowni

skala 1:25

