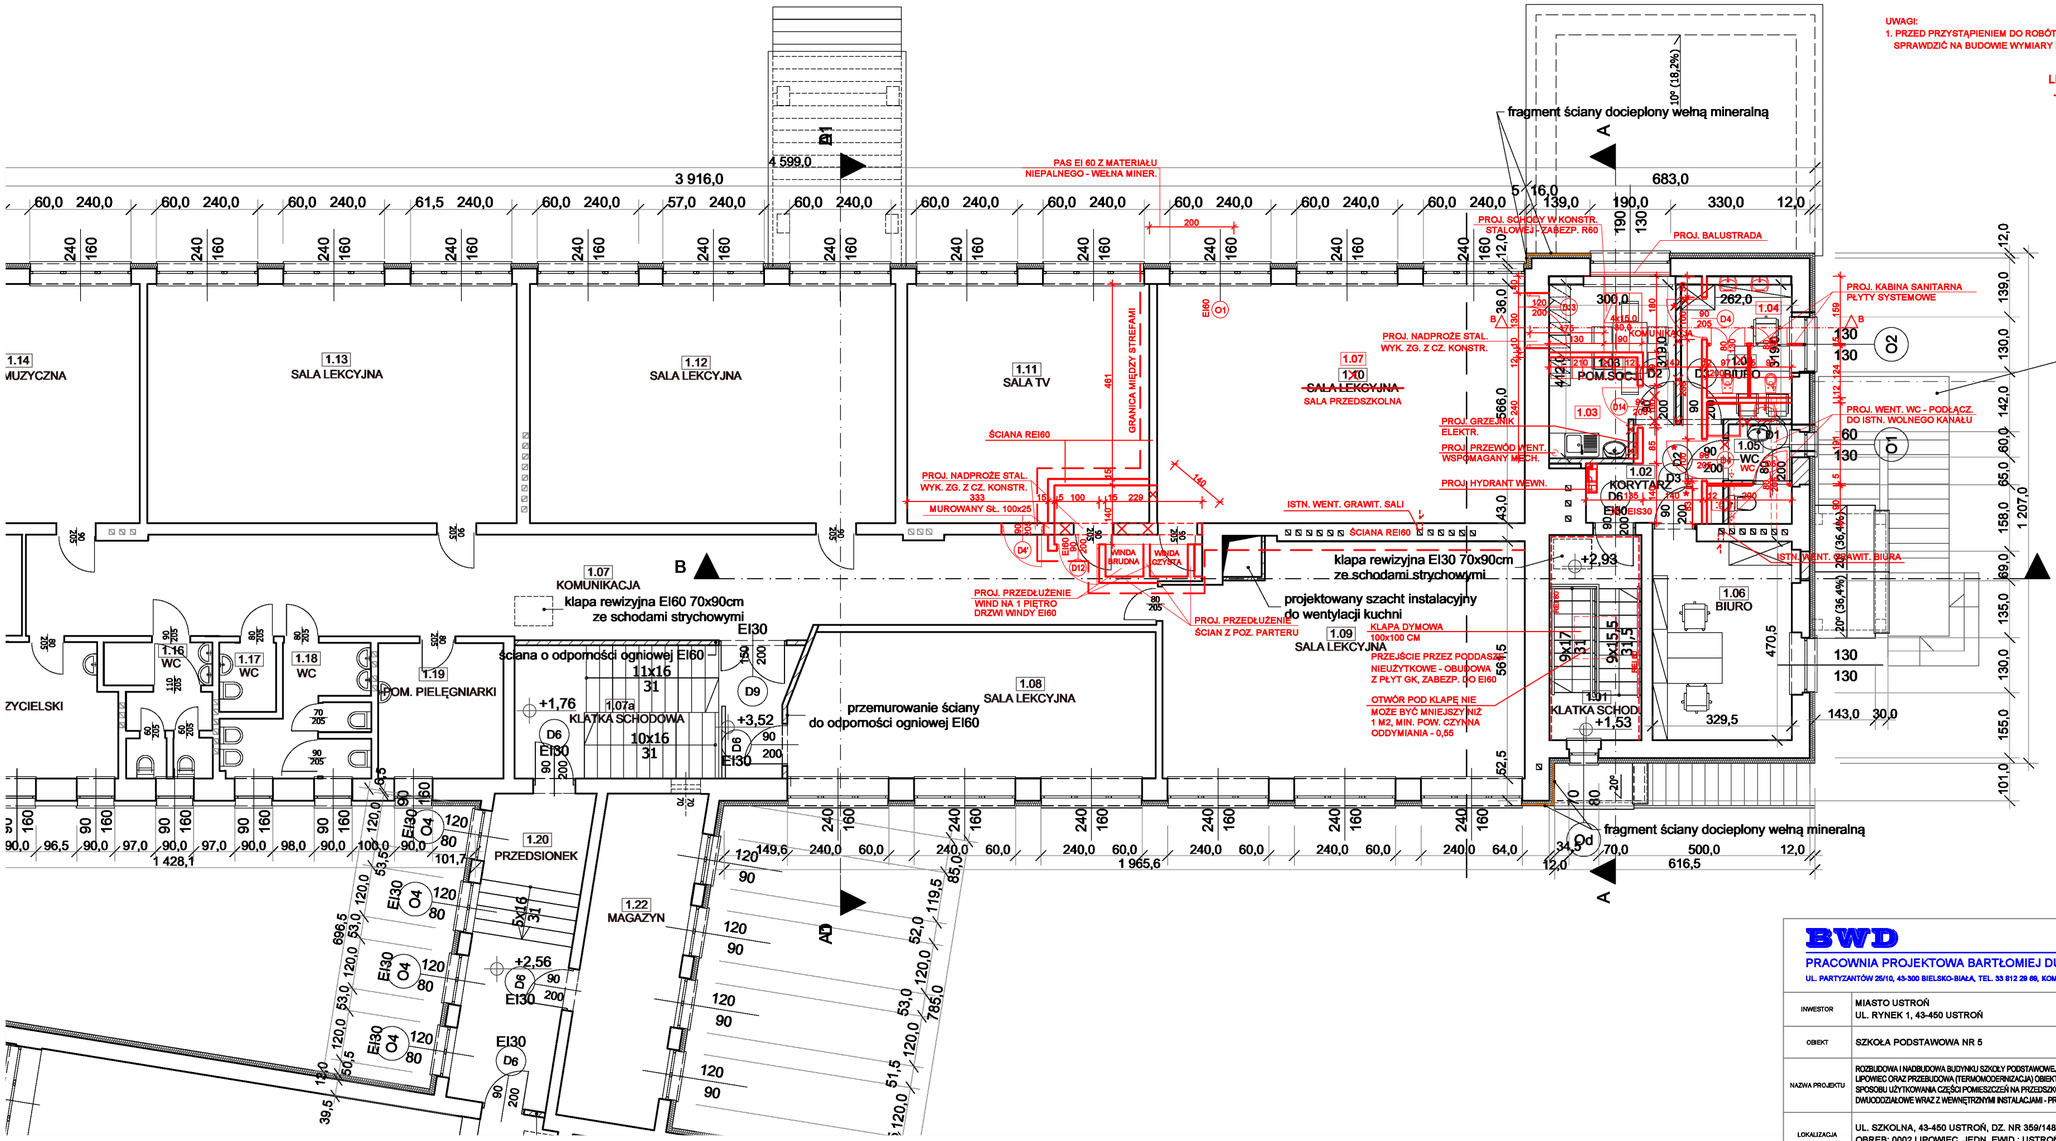

ZESTAWIENIE POWIERZCHNI - PIĘTRO

PRZEDSZKOLE			
NR.POM.	NAZWA POMIESZCZENIA	POWIERZCHNIA	
1.01	KLATKA SCHODOWA	7,94 m²	
1.02	KORYTARZ	~~6,55 m²~~	13,60
1.03	POM. SOCJALNE	~~11,31 m²~~	4,85
1.04	~~BIURO~~ WC	~~8,36 m²~~	5,30
1.05	WC	~~3,40 m²~~	5,40
1.06	BIURO	15,81 m²	
1.07	~~RAZEM:~~ SALA PRZEDSZK.	~~53,37 m²~~	52,76
	RAZEM:		89,85

SZKOŁA PODSTAWOWA			
NR.POM.	NAZWA POMIESZCZENIA	POWIERZCHNIA	
1.07	KOMUNIKACJA	~~47,66 m²~~	44,60
1.07a	KLATKA SCHODOWA	19,92 m²	
1.08	MAGAZYN	30,00 m²	
1.09	SALA LEKCYJNA	46,86 m²	
1.10	~~SALA LEKCYJA~~	~~40,07 m²~~	
1.11	SALA TV	~~32,11 m²~~	29,60
1.12	SALA LEKCYJNA	49,90 m²	
1.13	SALA LEKCYJNA	49,36 m²	
1.14	SALA MUZYCZNA	32,69 m²	
1.15	POKÓJ NAUCZYCIELSKI	23,63 m²	
1.16	WC DZIEWCZĄT	6,70 m²	
1.17	WC PERSONELU	2,20 m²	
1.18	WC CHŁOPCÓW	8,47 m²	
1.19	POM. PIELĘGNIARKI	9.57 m²	
1.20	PRZEDSIONEK	57.85 m²	
1.21	MAGAZYN	18,17 m²	
1.22	SALA LEKCYJNA	47,61 m²	
1.23	POKÓJ	15,67 m²	
1.24	ŁAZIENKA	15,50 m²	
1.25	SALA LEKCYJNA	50,85 m²	
	RAZEM:	~~614,69 m²~~	559,15

BWD
PRACOWNIA PROJEKTOWA BARTŁOMIEJ DUŻNIAK
UL. PARTYZANTÓW 25/10, 43-300 BIELSKO-BIAŁA, TEL. 33 812 29 69, KOM. 608 608 789

PROJEKTANT	MGR INŻ. ARCH. WŁADYSŁAW DUŻNIAK UPR. ARCHITEKTONICZNE 10/02/SLOKK		DATA I PODPIS:
SPRAWDZAJĄCY	INŻ. ZENON SZKUCIK UPR. NR 1188/74/KT		DATA I PODPIS:
INWESTOR	MIASTO USTROŃ UL. RYNEK 1, 43-450 USTROŃ	OPRACOWAŁ	MGR INŻ. ARCH. BARTŁOMIEJ DUŻNIAK — DATA I PODPIS:
OBIEKT	SZKOŁA PODSTAWOWA NR 5	FAZA	PROJEKT BUDOWLANY - ZAMIENNY
NAZWA PROJEKTU	ROZBUDOWA I NADBUDOWA BUDYNKU SZKOŁY PODSTAWOWEJ NR 5 W USTRONIU LIPOWIEC ORAZ PRZEBUDOWA (TERMOMODERNIZACJA) OBIEKTU I ZMIANA SPOSOBU UŻYTKOWANIA CZĘŚCI POMIESZCZEŃ NA PRZEDSZKOLE DWUODDZIAŁOWE WRAZ Z WEWNĘTRZNYMI INSTALACJAMI - PROJEKT ZAMIENNY	BRANŻA	ARCHITEKTURA
		TREŚĆ	RZUT PIĘTRA
LOKALIZACJA	UL. SZKOLNA, 43-450 USTROŃ, DZ. NR 359/148 OBRĘB: 0002 LIPOWIEC, JEDN. EWID.: USTROŃ		OZN. DOK.: MU — DATA: 01.2022 — SKALA: 1:100 — OZN. RYS.: 03